


令和5年度

施設の配置図

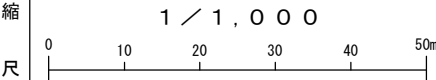

学校名

門前西小学校

調査番号

都道府県  
17

市町村  
204

学校  
0330

整理番号

0935

凡例


建物

- ① 一時使用建物
- ② 借用建物
- ③ 危険建物
- ④ 未とりこわし建物

建物以外の工作物等

- ⑤ 自転車置き場
- ⑥ 倉庫
- ⑦ 吹き抜け渡廊下
- ⑧ 相撲場
- ⑨ 正門、通用門
- ⑩ 温室
- ⑪ 動物小屋
- ⑫ 簡易な小規模構造物

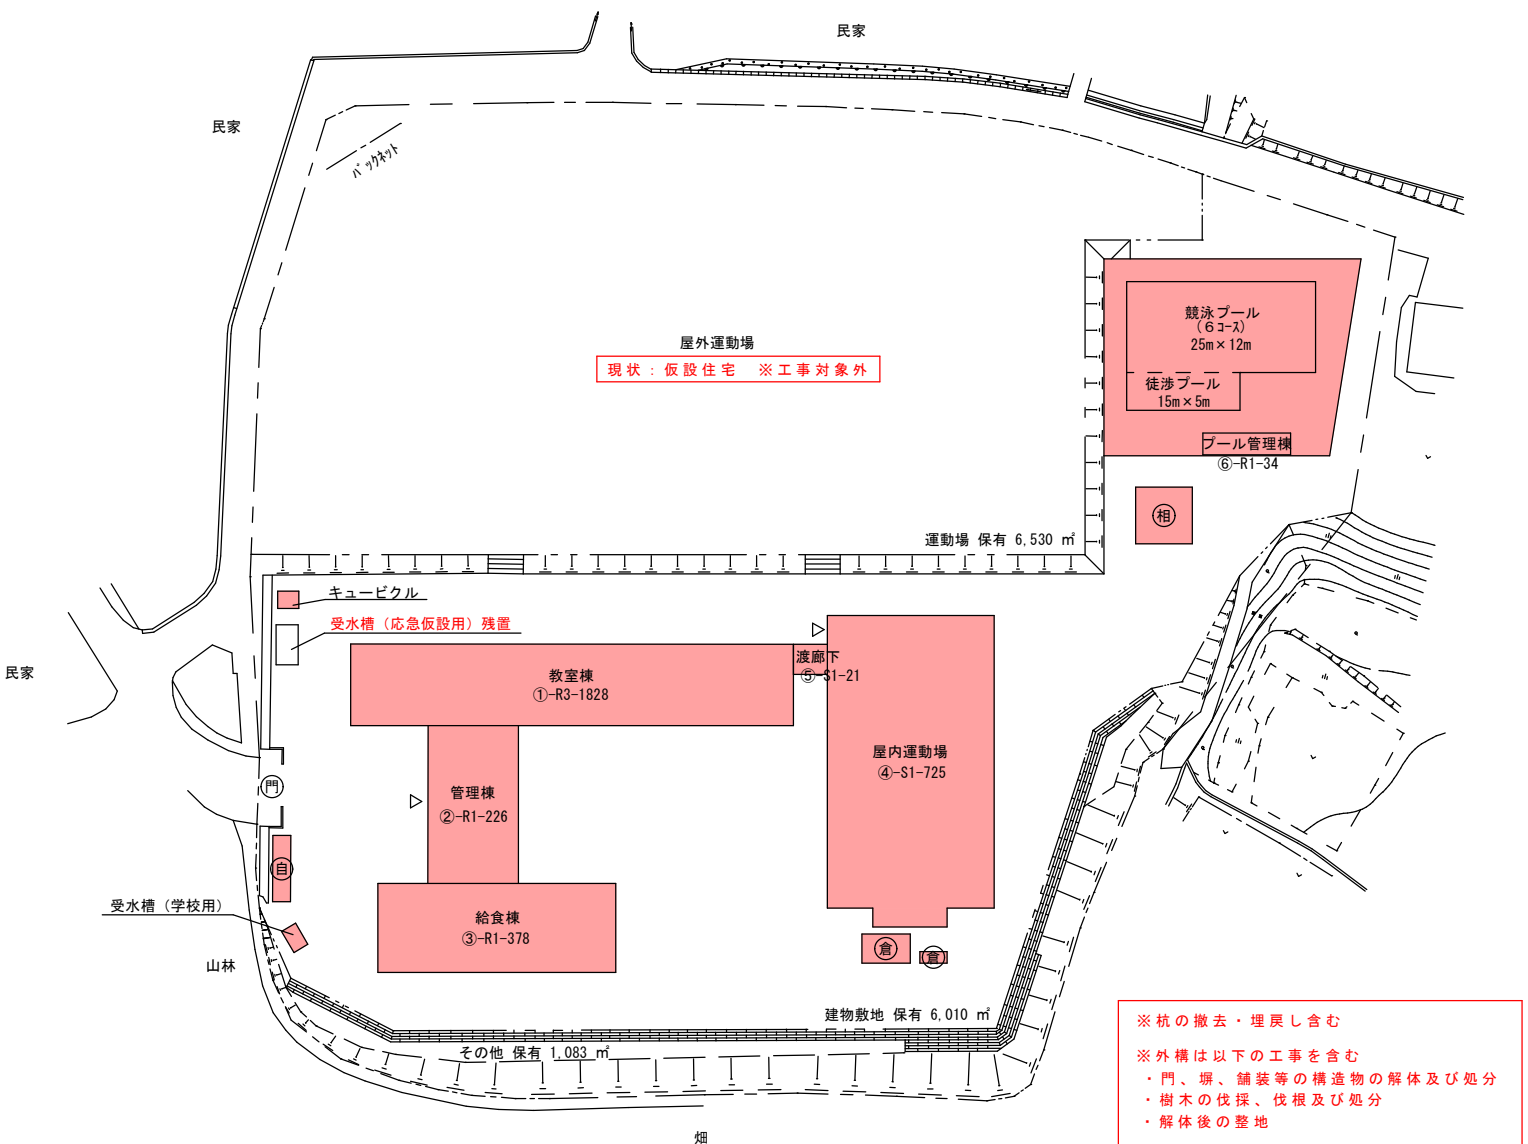

※杭の撤去・埋戻し含む


※外構は以下の工事を含む

- ・門、塀、舗装等の構造物の解体及び処分
- ・樹木の伐採、伐根及び処分
- ・解体後の整地

令和5年度

平面図

縮尺

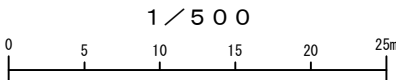

学校名

門前西小学校

調査番号



都道府県  
17

市町村  
204

学校  
0330

整理番号

0935

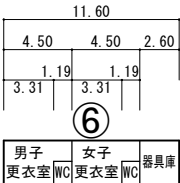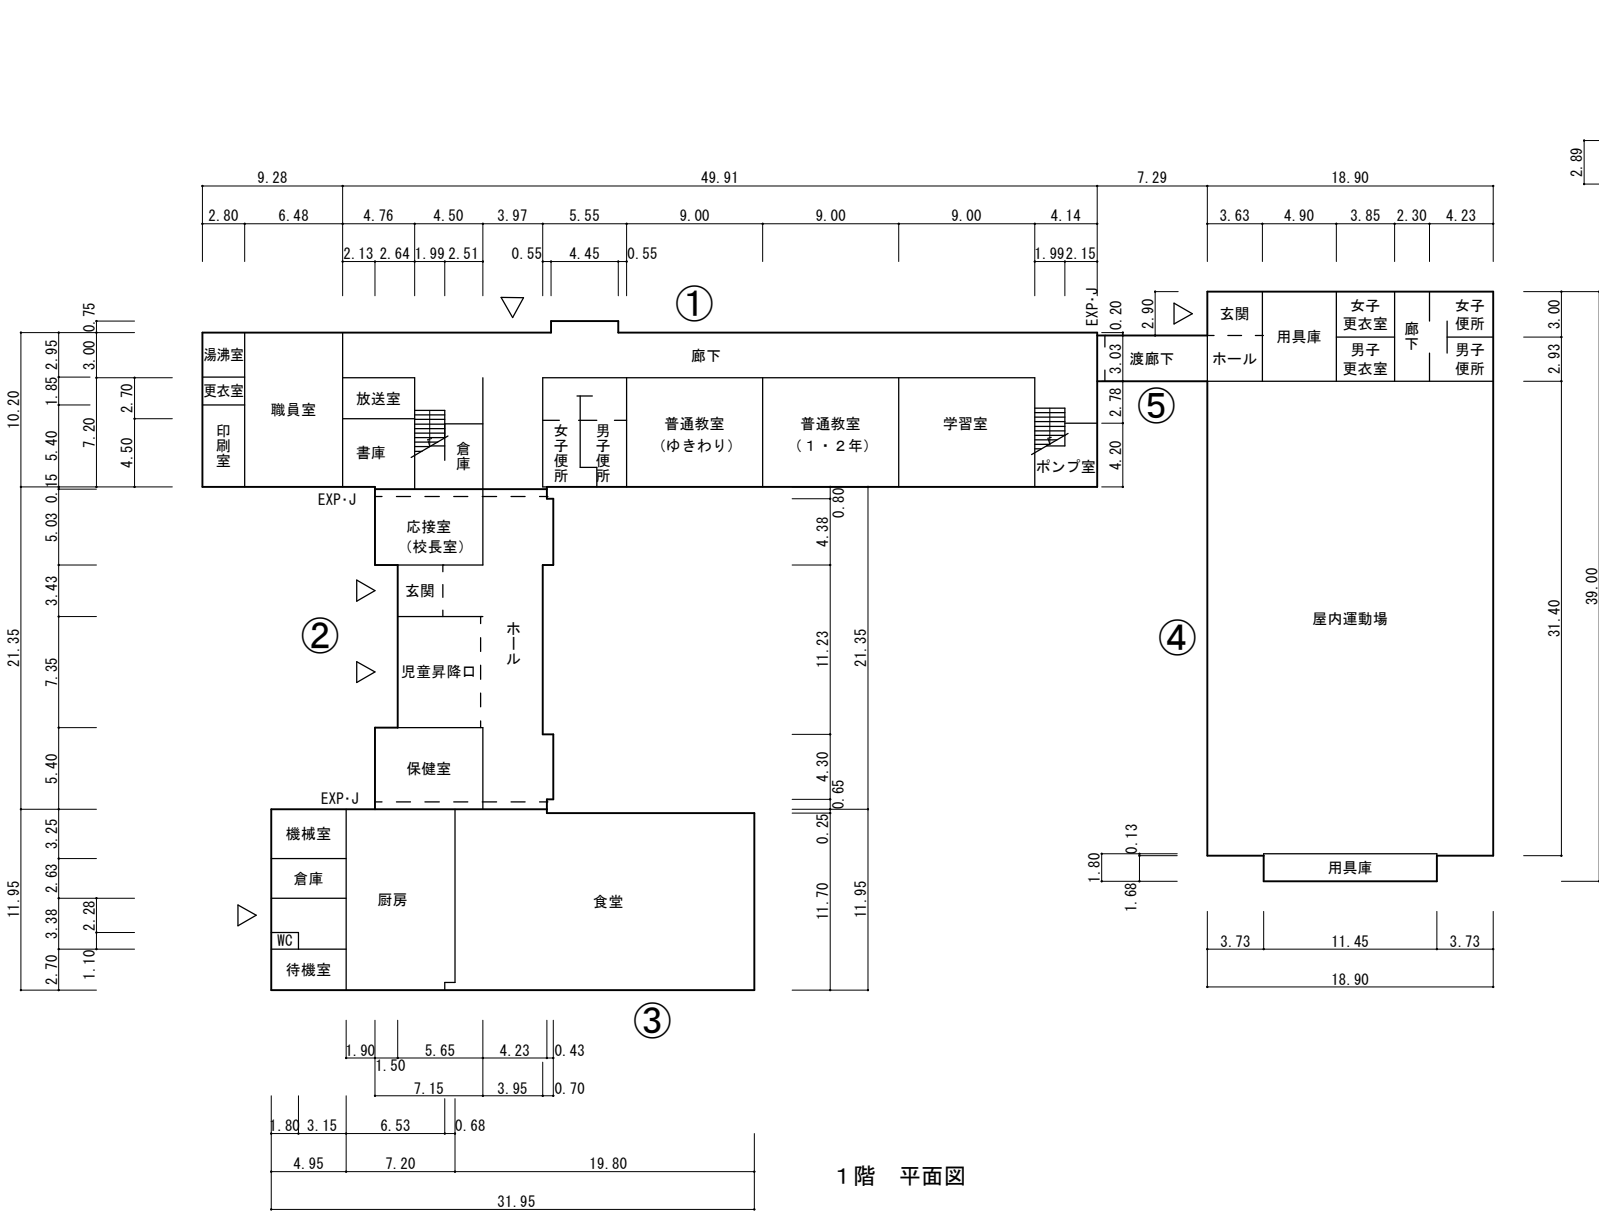

プール専用付属室


1階 平面図

プール専用付属室 34㎡  
給食室 362㎡

令和5年度

平面図

縮  
尺

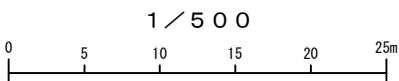

学  
校  
名

門前西小学校

調  
査  
番  
号


都道府県  
17

市町村  
204


学 校  
0330

整  
理  
番  
号

0935

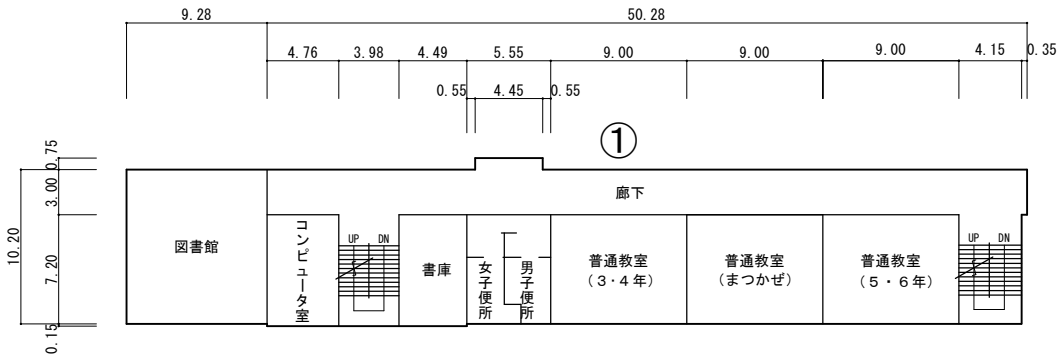

2階 平面図

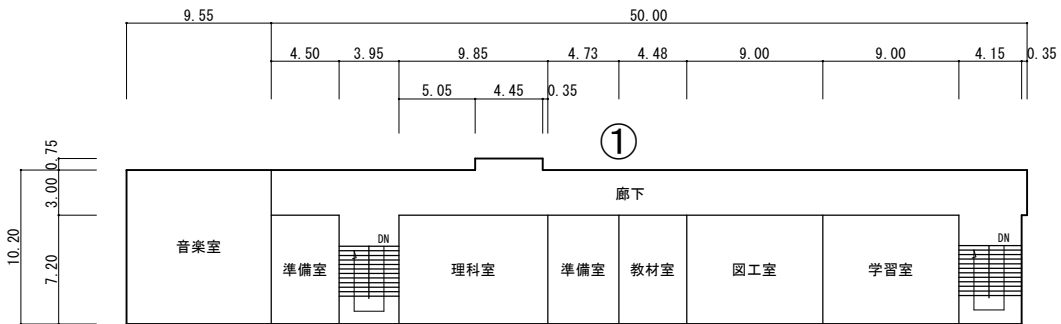

3階 平面図



【参考】貸与可能図書  
昭和57年  
門前西小学校  
計画通知 検査済証





門前町立諸岡黒島統合小学校仮称建設工事  
設計完成図

設計完成図



【参考】貸与可能図書  
門前町立黒島統合小学校仮称  
建設工事 設計完成図

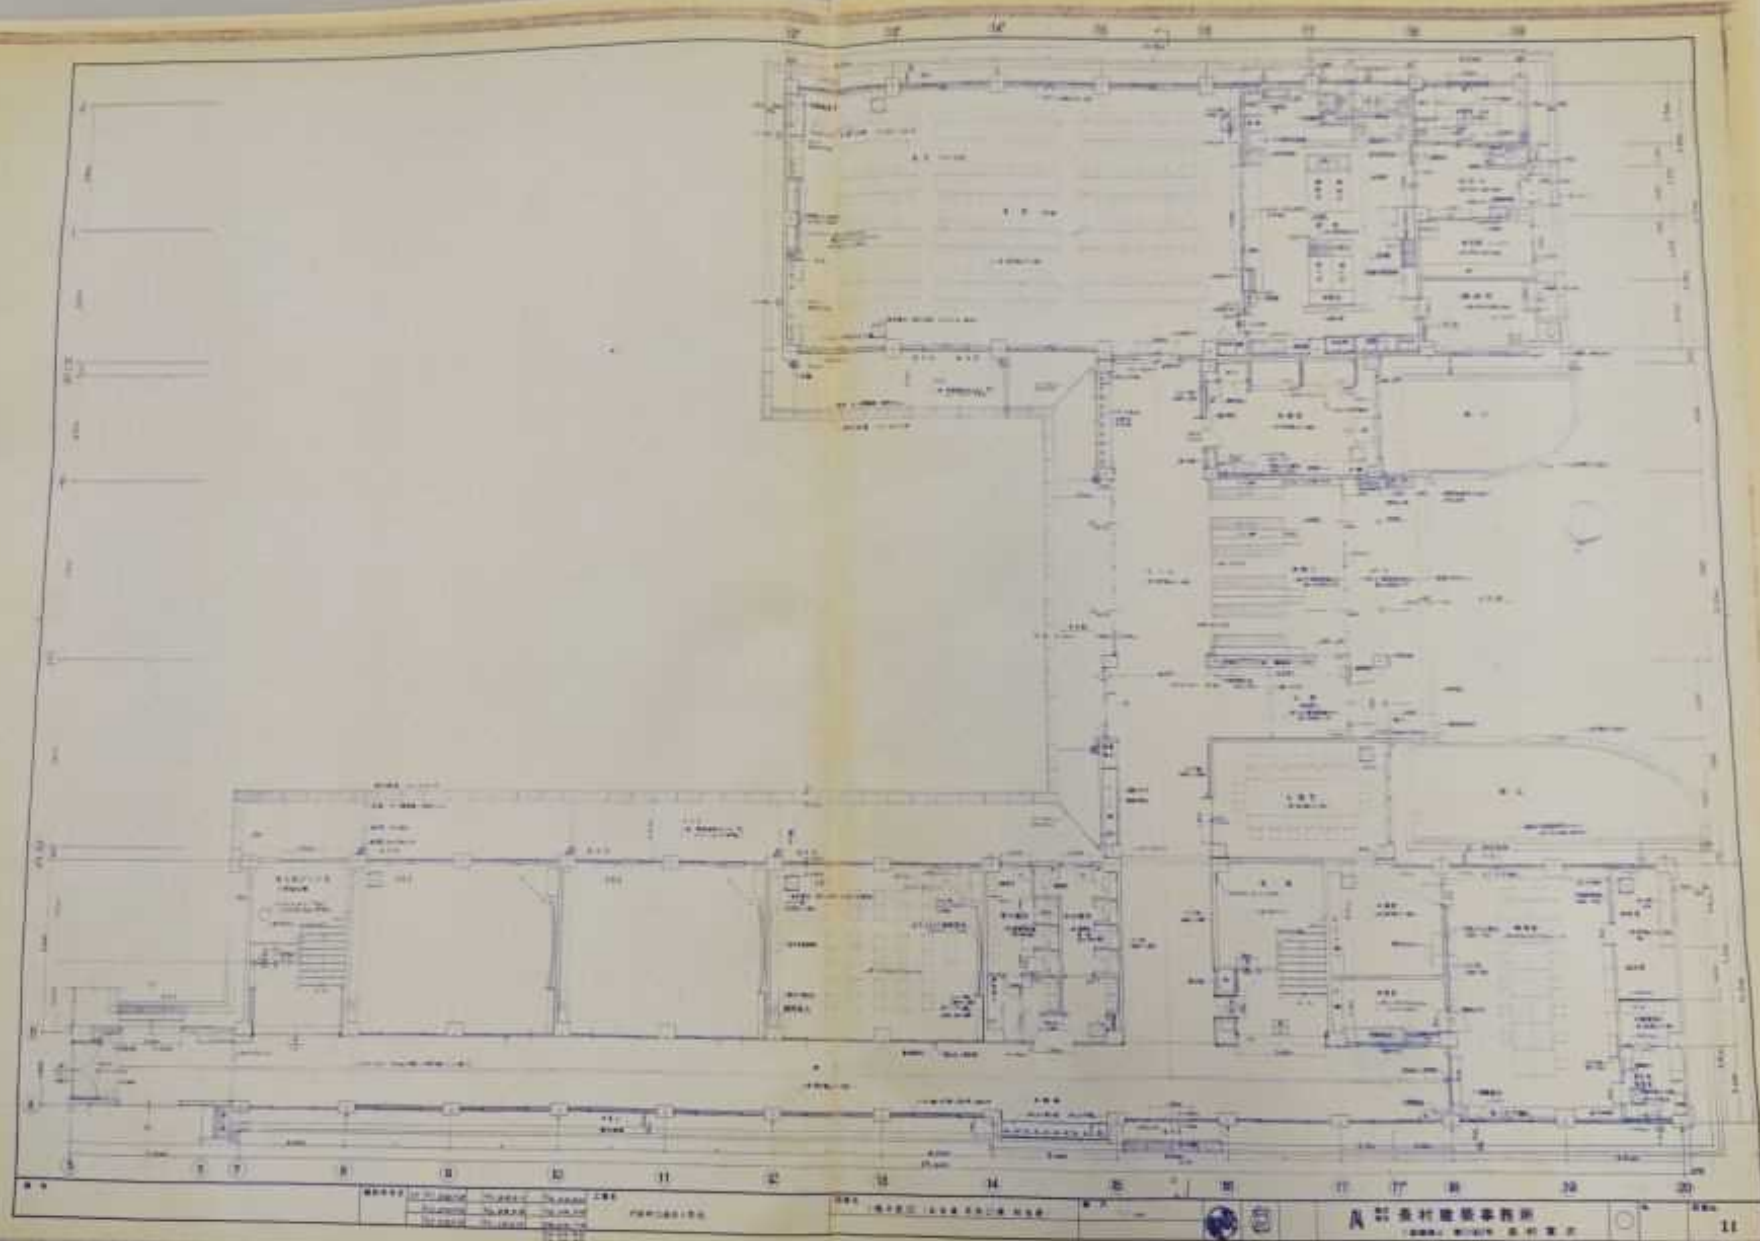

建築設計部 設計課



竣 工 図

松風台小学校プール改築工事

(建築・機械設備)

【参考】貸与可能図書

竣工図

松風台小学校プール改築工事



