

輪島地区公民館災害復旧工事（鵜巣公民館）

図番	図面名称
A-00	表紙・図面リスト
A-01	建築改修工事仕様書 その1
A-02	建築改修工事仕様書 その2
A-03	建築改修工事仕様書 その3
A-04	建築改修工事仕様書 その4
A-05	付近見取図
A-06	配置図（外部損傷図）
A-07	平面図（内部損傷図）
A-08	配置図（外構損傷図）
A-09	外部復旧リスト・損傷リスト
A-10	内部復旧リスト（1）
A-11	内部復旧リスト（2）
A-12	内部損傷リスト
A-13	外構復旧リスト・損傷リスト
A-14	仮設計画図

[illegible]

排出ガス対策型建設機械

次に掲げる指定建設機械は、排気ガス対策型とする。
1) バックホウ
2) トラクターショベル
3) 発動発電機
4) 空気圧縮機
5) ローラ類
6) ホイールクレーン

創意工夫等

工事施工において、自ら立案実施した創意工夫や工事特性に関する項目、または地域社会への貢献として評価できる項目に関する事項について、工事完了時までに所定の様式により提出することができる。

保険の付与及び事故の補償

1) 受注者は、雇用保険法、労働者災害補償保険法、健康保険法及び中小企業退職金共済法の規定により、雇用者等の雇用形態に応じ、雇用者等を被保険者とするこれらの保険に加入しなければならない。
2) 受注者は、雇用者等の業務に関して生じた負傷、疾病、死亡及びその他の事故に対して責任をもって適正な補償をしなければならない。（法定外の労災保険を含む）
3) 受注者は、建設業退職金共済制度の対象労働者数及び就労予定日数を的確に把握し、その掛金収納書の写しを工事請負契約締結1ヶ月以内及び工事完成時に、監督員を通じて発注者に提出しなければならない。

電子納品

※行う（「電子納品仕様書」による。）
・行わない
電子納品仕様書
1 電子納品とは、出来形管理資料や工事写真等の工事完成図書を電子データで納品するものである。
ここでいう電子データとは、下表に示す各種電子納品要領等で定めるフォーマットに基づいて作成されたものを指す。

名 称	
営繕工事電子納品要領（令和3年版）	
官庁営繕事業に係る電子納品運用ガイドライン【営繕工事編】（令和3年版）	

基準・要領類のダウンロード http://www.mlit.go.jp/gobuild/gobuild_tk2_000017.html
2 工事関係書類の最終成果品を、従来の紙での納品と別にCD-R、DVD-R又はBR-Dで1部納品する。
3 工事着手時には、事前協議チェックシートを用いて事前協議を行うものとする。
工事関係書類の内、電子データで提出するものは、事前協議に決定する。
4 発注者が行うCALS/EC電子納品に関する調査について協力を行うものとする。

騒音振動の防止

低騒音（G）、低振動型建設機械を使用する。

隣接建物又は工作物の調査

※行う
・行わない

敷地の状況確認

着工に先立ち地下に埋設されたガス管、電話ケーブル、給排水管及び架設物がなければ関係機関の協力を得て確認し、報告するとともに事故を未然に防ぐよう留意する。

総合評価時ににおける技術提案

「石川県建設工事総合評価方式試行要領」に基づく「技術提案」がある場合は、提案内容を本工事において確実に履行し、受注者は「技術提案履行状況報告書」を監督員に提出のうえ、履行状況の確認を受ける。なお、受注者の責任以外の理由等により、変更等の必要が生じた場合は、事前に監督員に協議する。

ダンプトラック等による過積載等の防止

1) 積載重量制限を超えて土砂等を積み込まず、また積み込ませないこと。
2) さし枠装着車、不表示車等に土砂等を積み込まず、また積み込ませないこと。
3) 過積載車両、さし枠装着車、不表示車等から土砂等の引き渡しを受けること等、過積載を助長することのないようにすること。
4) 取引関係のあるダンプカー事業者が過積載を行い、又はさし枠装着車、不表示車等を土砂等運搬に使用している場合は、早急に不正状態を解消する措置を講ずること。
5) 建設発生の処理及び資材の購入に当たって、下請事業者及び骨材納入業者の利益を不当に害することのないようにすること。
6) 「土砂等を運搬する大型自動車による交通事故の防止等に関する特別措置法」（昭和42年8月2日法律第131号。）の目的に鑑み、法第12条に規定する団体等の設立状況を踏まえ、同団体への加入者の使用を促進すること。
7) 1から6につき、元請建設業者は下請建設業者を十分指導すること。

景観への配慮

当該工事は、石川県公共事業景観形成ガイドラインに基づく重点事業であり、景観に配慮した工事施工に努めること。

2章 仮設工事

特 記 事 項

① 工事用水

構内既存の施設
○利用できる（※有償・無償）※利用できない

② 工事用電力

構内既存の施設
○利用できる（※有償・無償）※利用できない

③ 工事用道路

工事用道路（敷地内外）は良好なる維持管理を行い、使用後は請負者において速やかに原形に復旧すること。

④ 指定仮設

指定仮設の適用
・仮囲い
○敷鉄板（※図示）
仮囲いは、下記により強風に対して倒壊、飛散等しない堅固な構造とし、事前に施工図を提出して監督員の承諾を受けること。
イ）材料
・鋼板
・亜鉛波形鉄板
・単管バリケード
ロ）高さ
・1.8m
・2.0m
・3.0m
ハ）塗装
・する
・しない
・塗装品
ニ）延長
・m
その他の指定仮設
（種別、規格、仕様）

⑤ 足場その他

1) 外部足場
(1)足場の種類
※枠組木足場（手すり先行足場）
・くさび緊結式足場（手すり先行足場）
足場を設ける場合は、「手すり先行工法等に関するガイドライン」（厚生労働省 令和5年12月26日）に規定する「（別紙1）手すり先行工法による足場の組立て等に関する基準」の2（1）手すり据置方式又は（2）手すり先行専用足場方式により行うこと。
(2) 建枠・布枠

建 枠	・1, 200枠	・900枠	○600枠
布 枠	・500布枠× 2枚	・500+240布枠	○600布枠× 1 枚
布 枠	・500布枠× 1 枚		

(3) 防護シート等による養生
※設置する
※ネット状養生シート又は養生シート
・防音パネル
なお、出入口等の上部は必要に応じて防護柵を設ける。
・設置しない

2) 内部足場
種別
・
・
※きやつ、足場板等

3) 材料、撤去材の運搬方法
・A種
・B種
・C種
・D種
・E種

⑥ 既存部分の養生

既存部分の養生方法
・
・
4	浮き部改修工法	モルタルを撤去しない場合	[4. 1. 4] [4. 3. 5] [4. 3. 11～16] [表4. 3. 5～6]	
---	---------	--------------	--	--	
11

カーペンタリ

材料

防火性能は、消防法で定める防火性能を有し、登録されたものとする。

・織じゅうたん

織り方

種別

バイル形状

色柄

帯電圧

・ウレタンベ
・ﾀﾞﾌﾞﾙｶｰﾍﾟｯﾄ
・ｱﾙﾐﾅｼｭﾑｶｰﾍﾟｯﾄ

・A種
・B種
・C種

・カットバイル
・ループバイル
・カット、ループ併用

※単一色（無地）
・柄物（標準色）
・

人体帯電圧
※3kV以下
・

・タフテッドカーベ
バイル形状

バイル長（mm）

工法

帯電圧

・カットバイル
・ループバイル
・レペルループバイル
・カット、ループ併用

※5～7
※4～6
※4
・

※全面接着工法
・グリッター工法

人体帯電圧
※3kV以下
・

・タイルカーベ
種別

バイル形状

寸法（mm）

総厚さ（mm）

帯電圧

※第一種
・第二種

※ループバイル
・カットバイル
・ｶｯﾄ/ﾙｰﾌﾞ ｳﾞｧｲﾙ

※500×500
・

※6.5
・

人体帯電圧
※3kV以下
・

12

木下地等

1）県産材の使用
能登ヒバ、杉は、県産材とし、代用樹種は認めない

2）木材の品質 ※「改修標仕」6.5.2による・市販品
保存処理木材の適用箇所は「改修標仕」6.5.6(1)～(4)による
樹種

土台、水掛り枠類

見え掛り部分

見え隠れ部分

備考

下地材
（柱等を含む）

・檜・能登ヒバ・草檜

・松
・檜
・杉

・松
・杉

造作材

・檜・能登ヒバ・草檜

・松
・檜
・杉
・能登ヒバ・ラワン無節

・ラワン材
防虫処理

板材

・

・

・

3）集成材
造作用集成材

品名

見付け材面の品質

樹種名

・※1等・2等

・※たも・なら・しおじ
・

化粧ざり造作用集成材

品名

見付け材面の品質

化粧薄板樹種名

化粧薄板の厚さ（mm）

・※1等・2等

造作用単板積層材

品名

表面の品質

防虫処理

・天然化粧化粧
・塗装加工あり・化粧加工なし（等）

・する
・しない

4）防腐・防蟻処理
防腐処理
防腐処理
防腐・防蟻剤は、クロロピリホス等含まない非有機リン系の表面処理用木材保存剤とし、種類
及び品質等が確認できる資料を監督職員に提出し承諾を受ける。
防腐・防蟻処理の方法
現場における加工が生じた場合には、加工した箇所に対し、現場にて表面処理用木材保存剤を
塗布することとする。

5）防虫処理
ラワン材及びびならを使用する場合は、JAS1083-6（製材－第6部：広葉樹製材）による保存処理
の性能区分K1の防虫処理を行う。

6）県産材使用証明
木材及び合板等は、品質や出荷量を記録した出荷証明書を出す。
また、設計図書において、県産材の使用が明記されている場合は、工事受注者（資材の発注者）
は、合法木材供給事業者の認定を受けた納品者が発行する「県産材産地及び合法木材証明書」
及び「納品書」（合法木材団体認定番号及び産地名が（石川県産）と明記されたもの）を監督
員に提出するものとする。

6.5.2

6.5.2


6.5.2

6.5.2

6.5.2

6.5.2

6.5


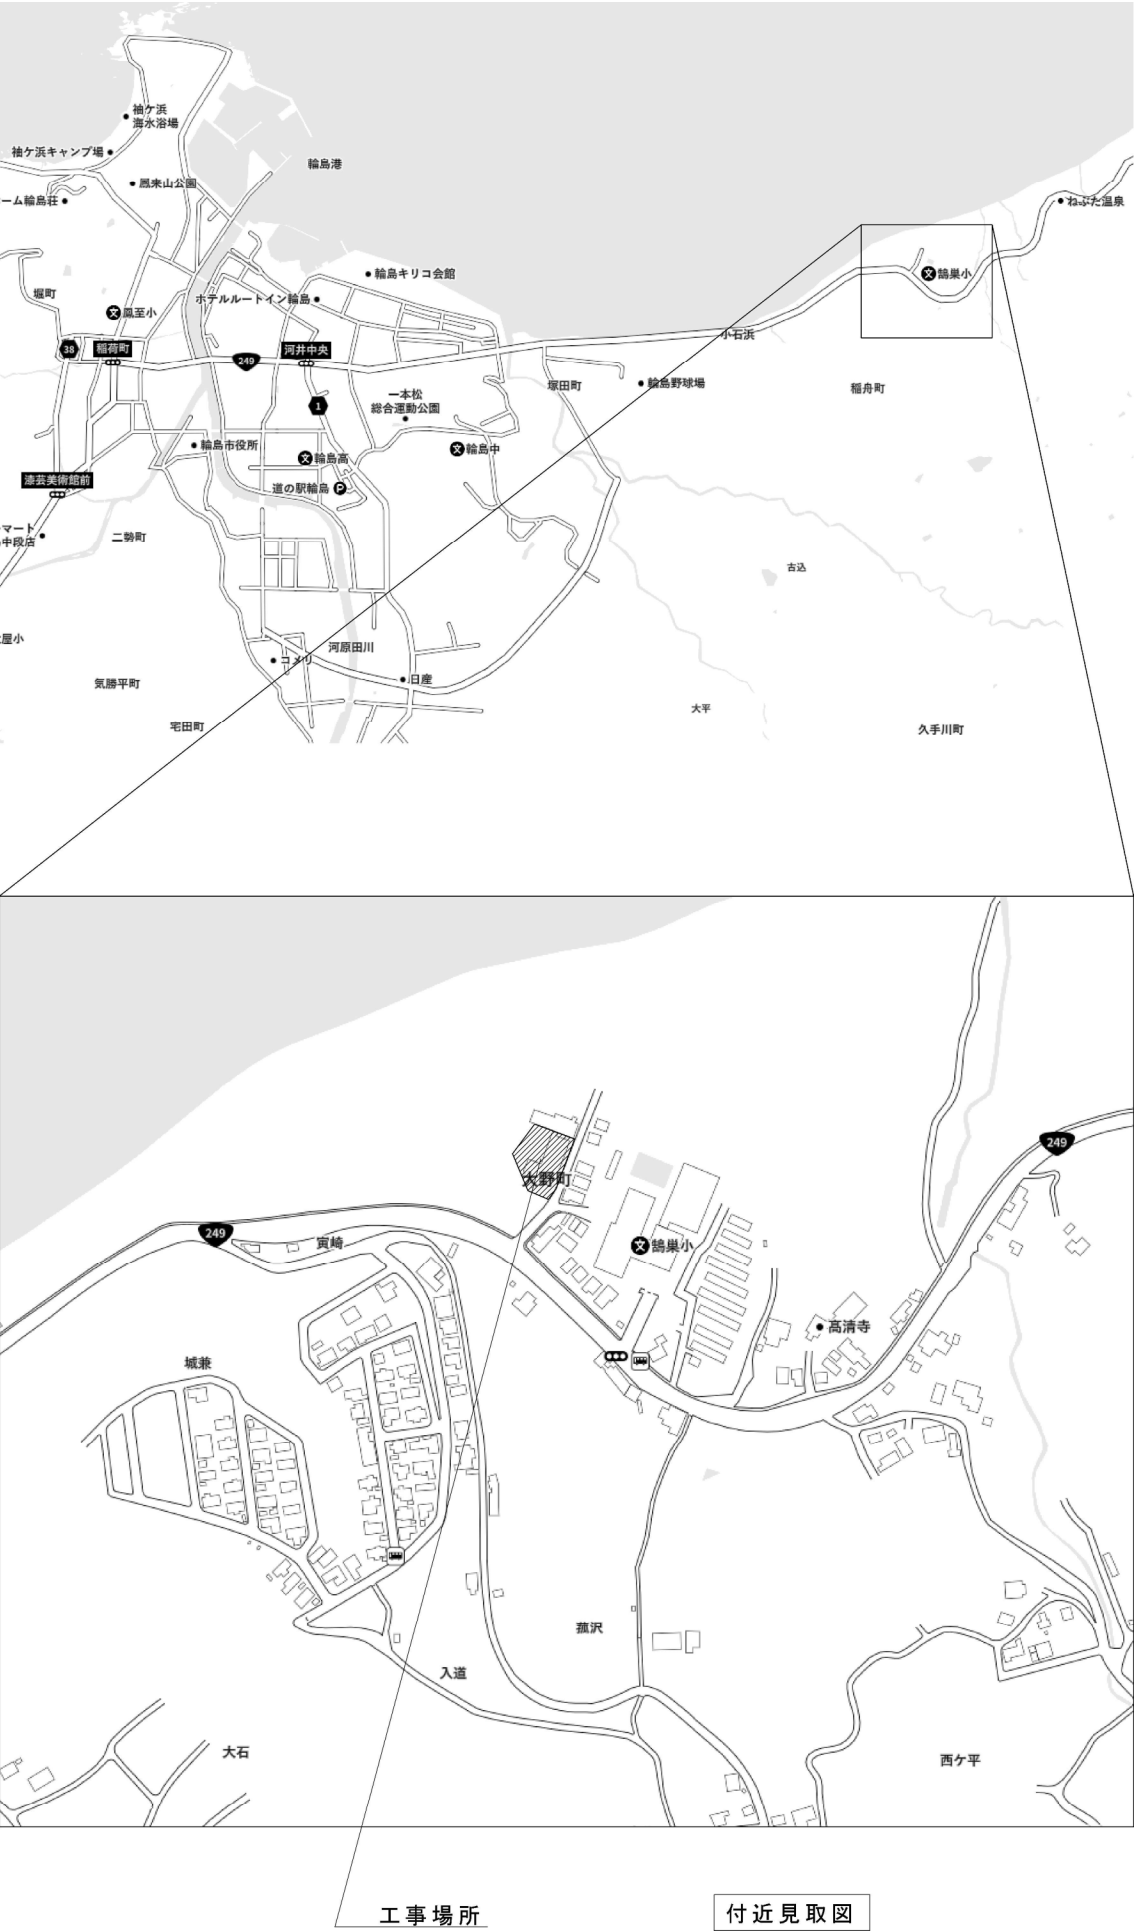


建物概要

敷地面積	2,259.62 ㎡（児童クラブ含む）	
構造	木造平屋建て	
床面積	1階	406.89 ㎡
	合計	406.89 ㎡
建築面積	450.91 ㎡	

工事概要

工事内容：	軒裏	ボート張替え
	基礎	階段基礎・基礎巾木クラック補修、階段基礎破断部補修、基礎巾木モルタル塗り
	外壁	下見板張替え、木製見切取替え
	内部床	クラック補修、ビニル系床貼替
	内壁	モルタル壁クラック補修、木製見切取付、廻縁取替え、クロス貼替、ボート継目補修
	天井	ボート張替え
	軸組	柱・梁・火打ち補修
	建具	アルミ製建具の取替え(カバー工法)、襖取替え、金物取替え、
	電気	照明器具取替え、非常用照明取替え、自動火災報知設備補修
	空調暖房	シーリングファン取替え
	外構	クラック補修、モルタル豆砂利洗出し補修、タイル貼替え、VS側溝伏せ直し、擁壁補修、グリース阻集器補修、 流し復旧
	その他	取合いシーリング打ち
	その他上記工事に伴う機器等の取外し再取付及び撤去復旧	
アスベスト含有材： ※クロス(左官調・左官調)(接着剤含む)、ビニル床シート(接着剤含む)、軒裏ケイカル板第1種、モルタル下地(タイル)について石綿(アスベスト)分析を行い、石綿を含有しないことを確認済。		
※天井化粧石こうボート(シフトン)は裏面調査により「石綿含有せず」と判断した。		

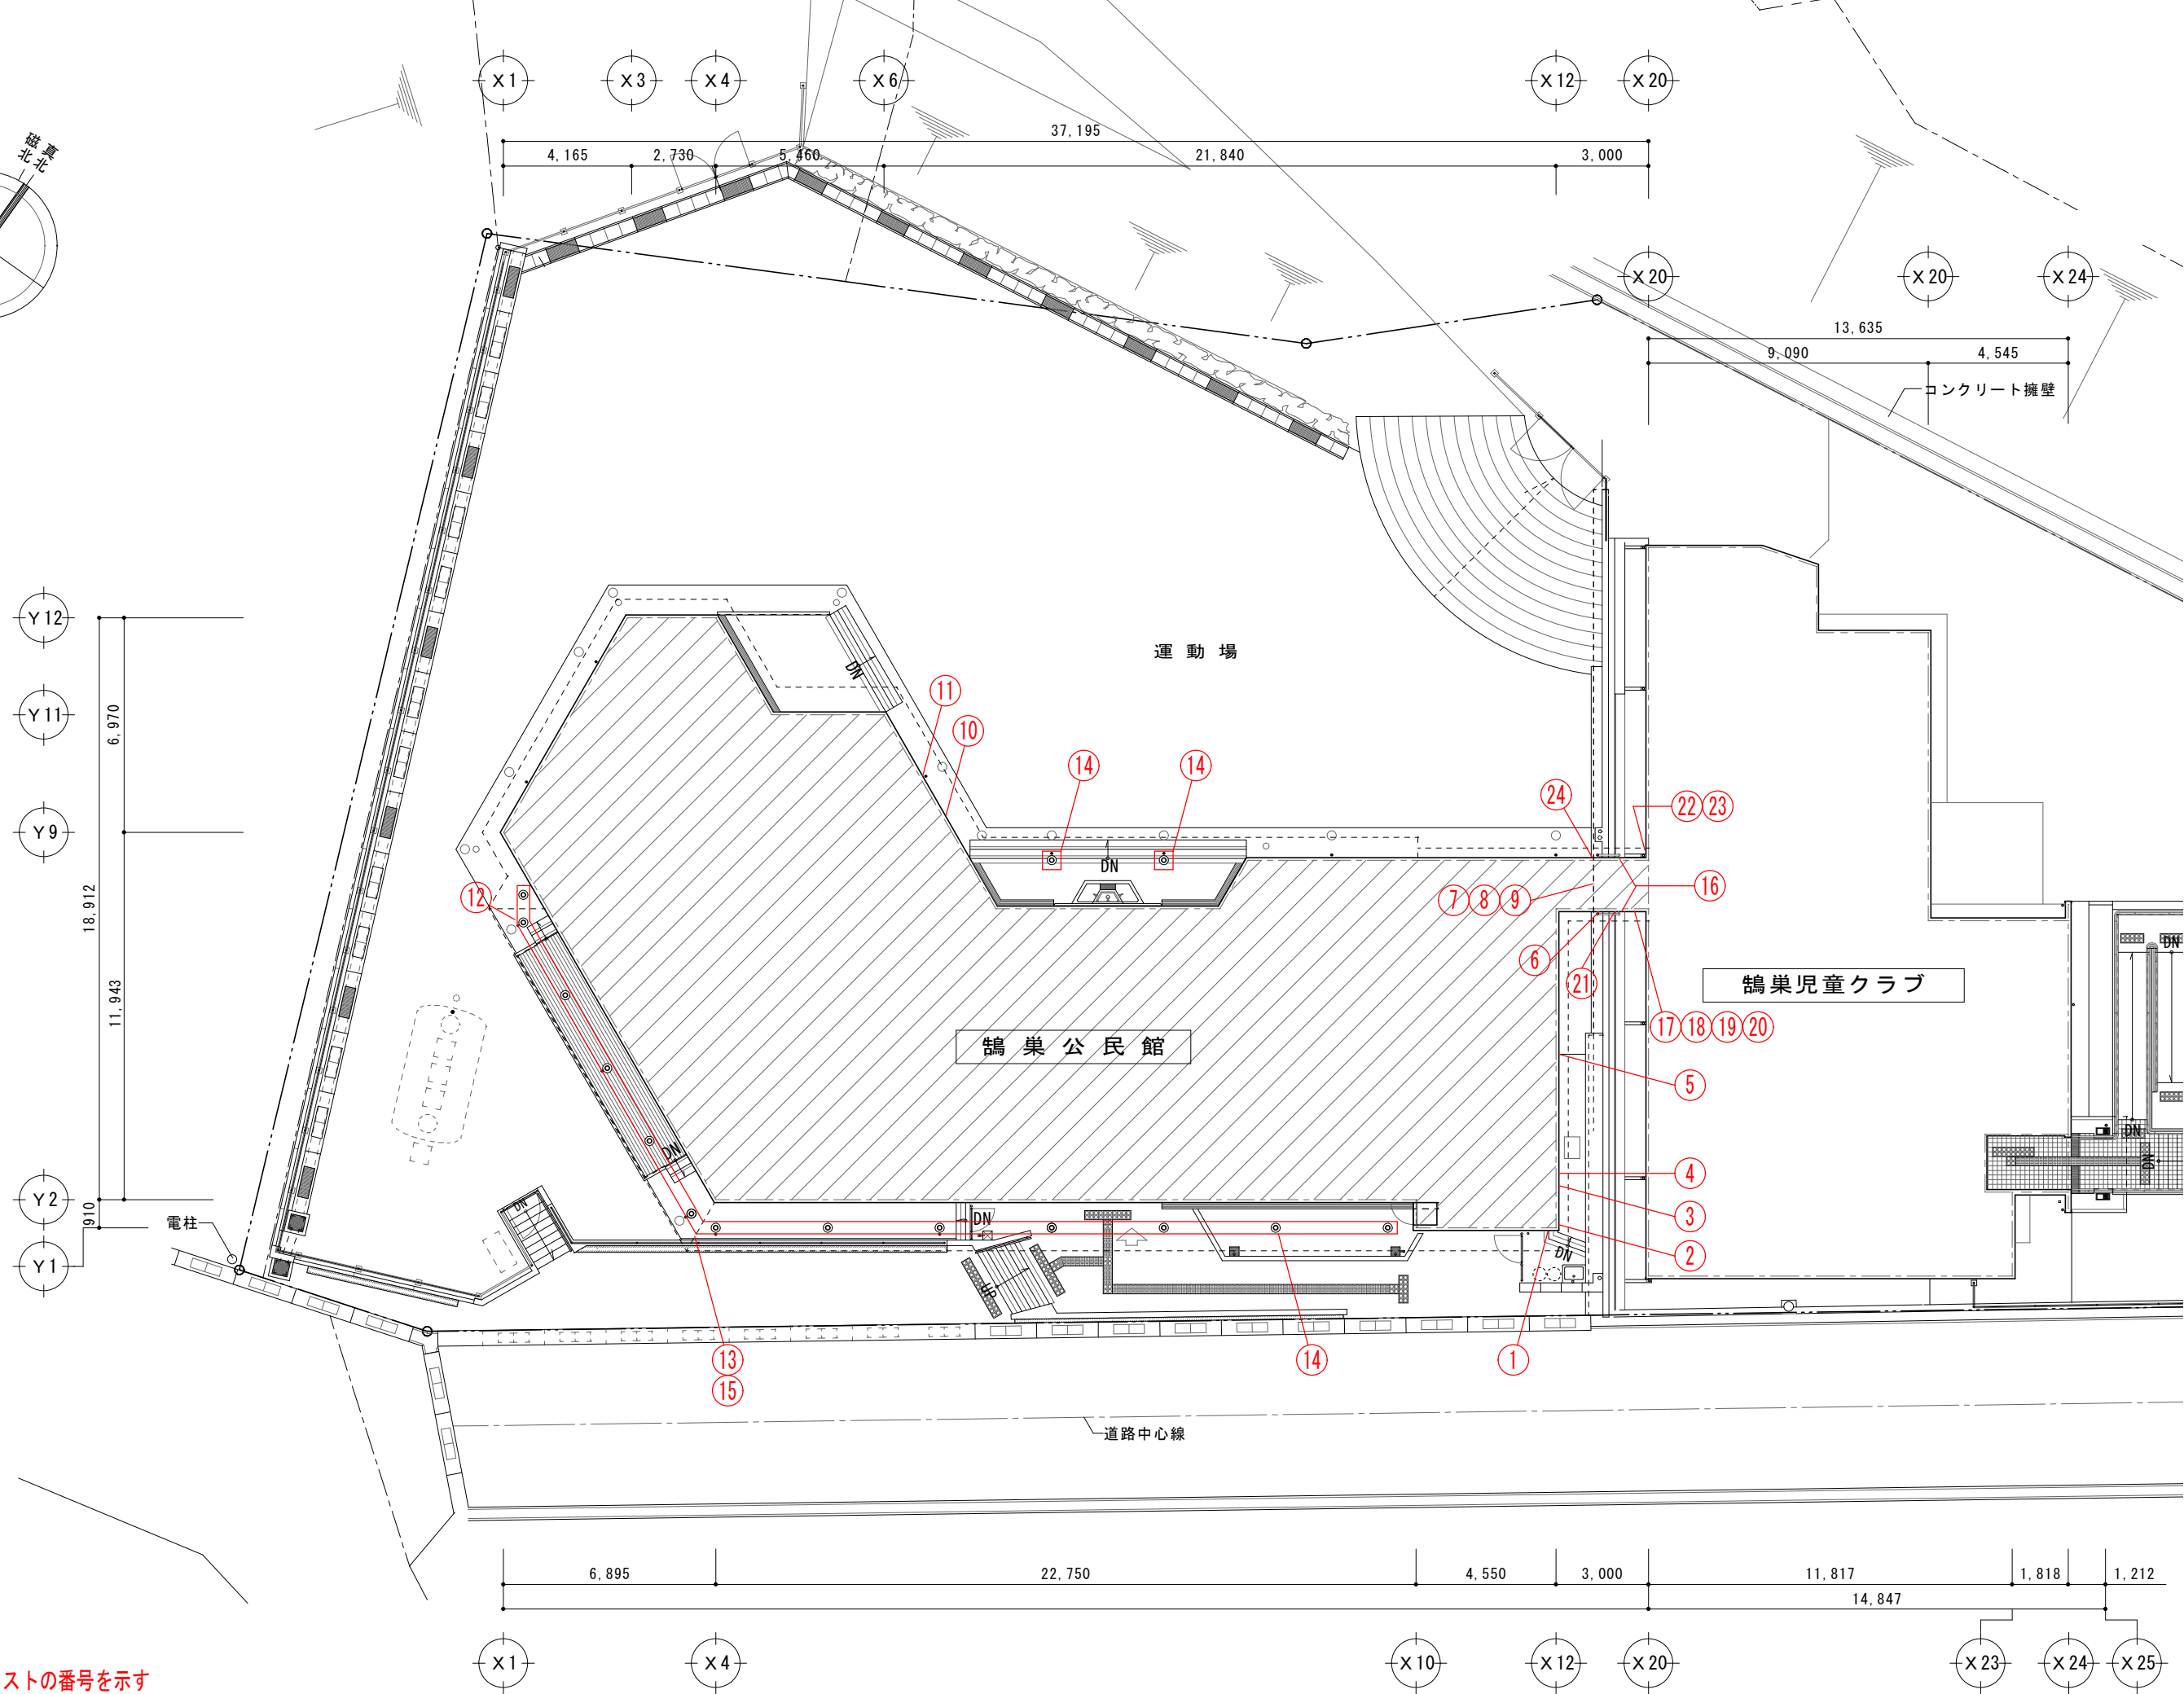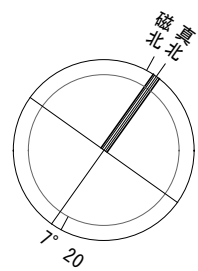

－凡例－

⊗ は損傷リストの番号を示す

DATE

PROJECT TITLE

輪島地区公民館災害復旧工事(鵜巣公民館)

有限会社 小林吉則建築計画室

KOBAYASHI YOSHINORI ARCHITECTURE PLANNING OFFICE Co.,LTD

一級建築士 第235730号 小林吉則


一級建築士事務所 石川県知事登録 第13067号

DRAWING TITLE

配置図 (外部損傷図)



SCALE 1/200

SHEET No. A-06

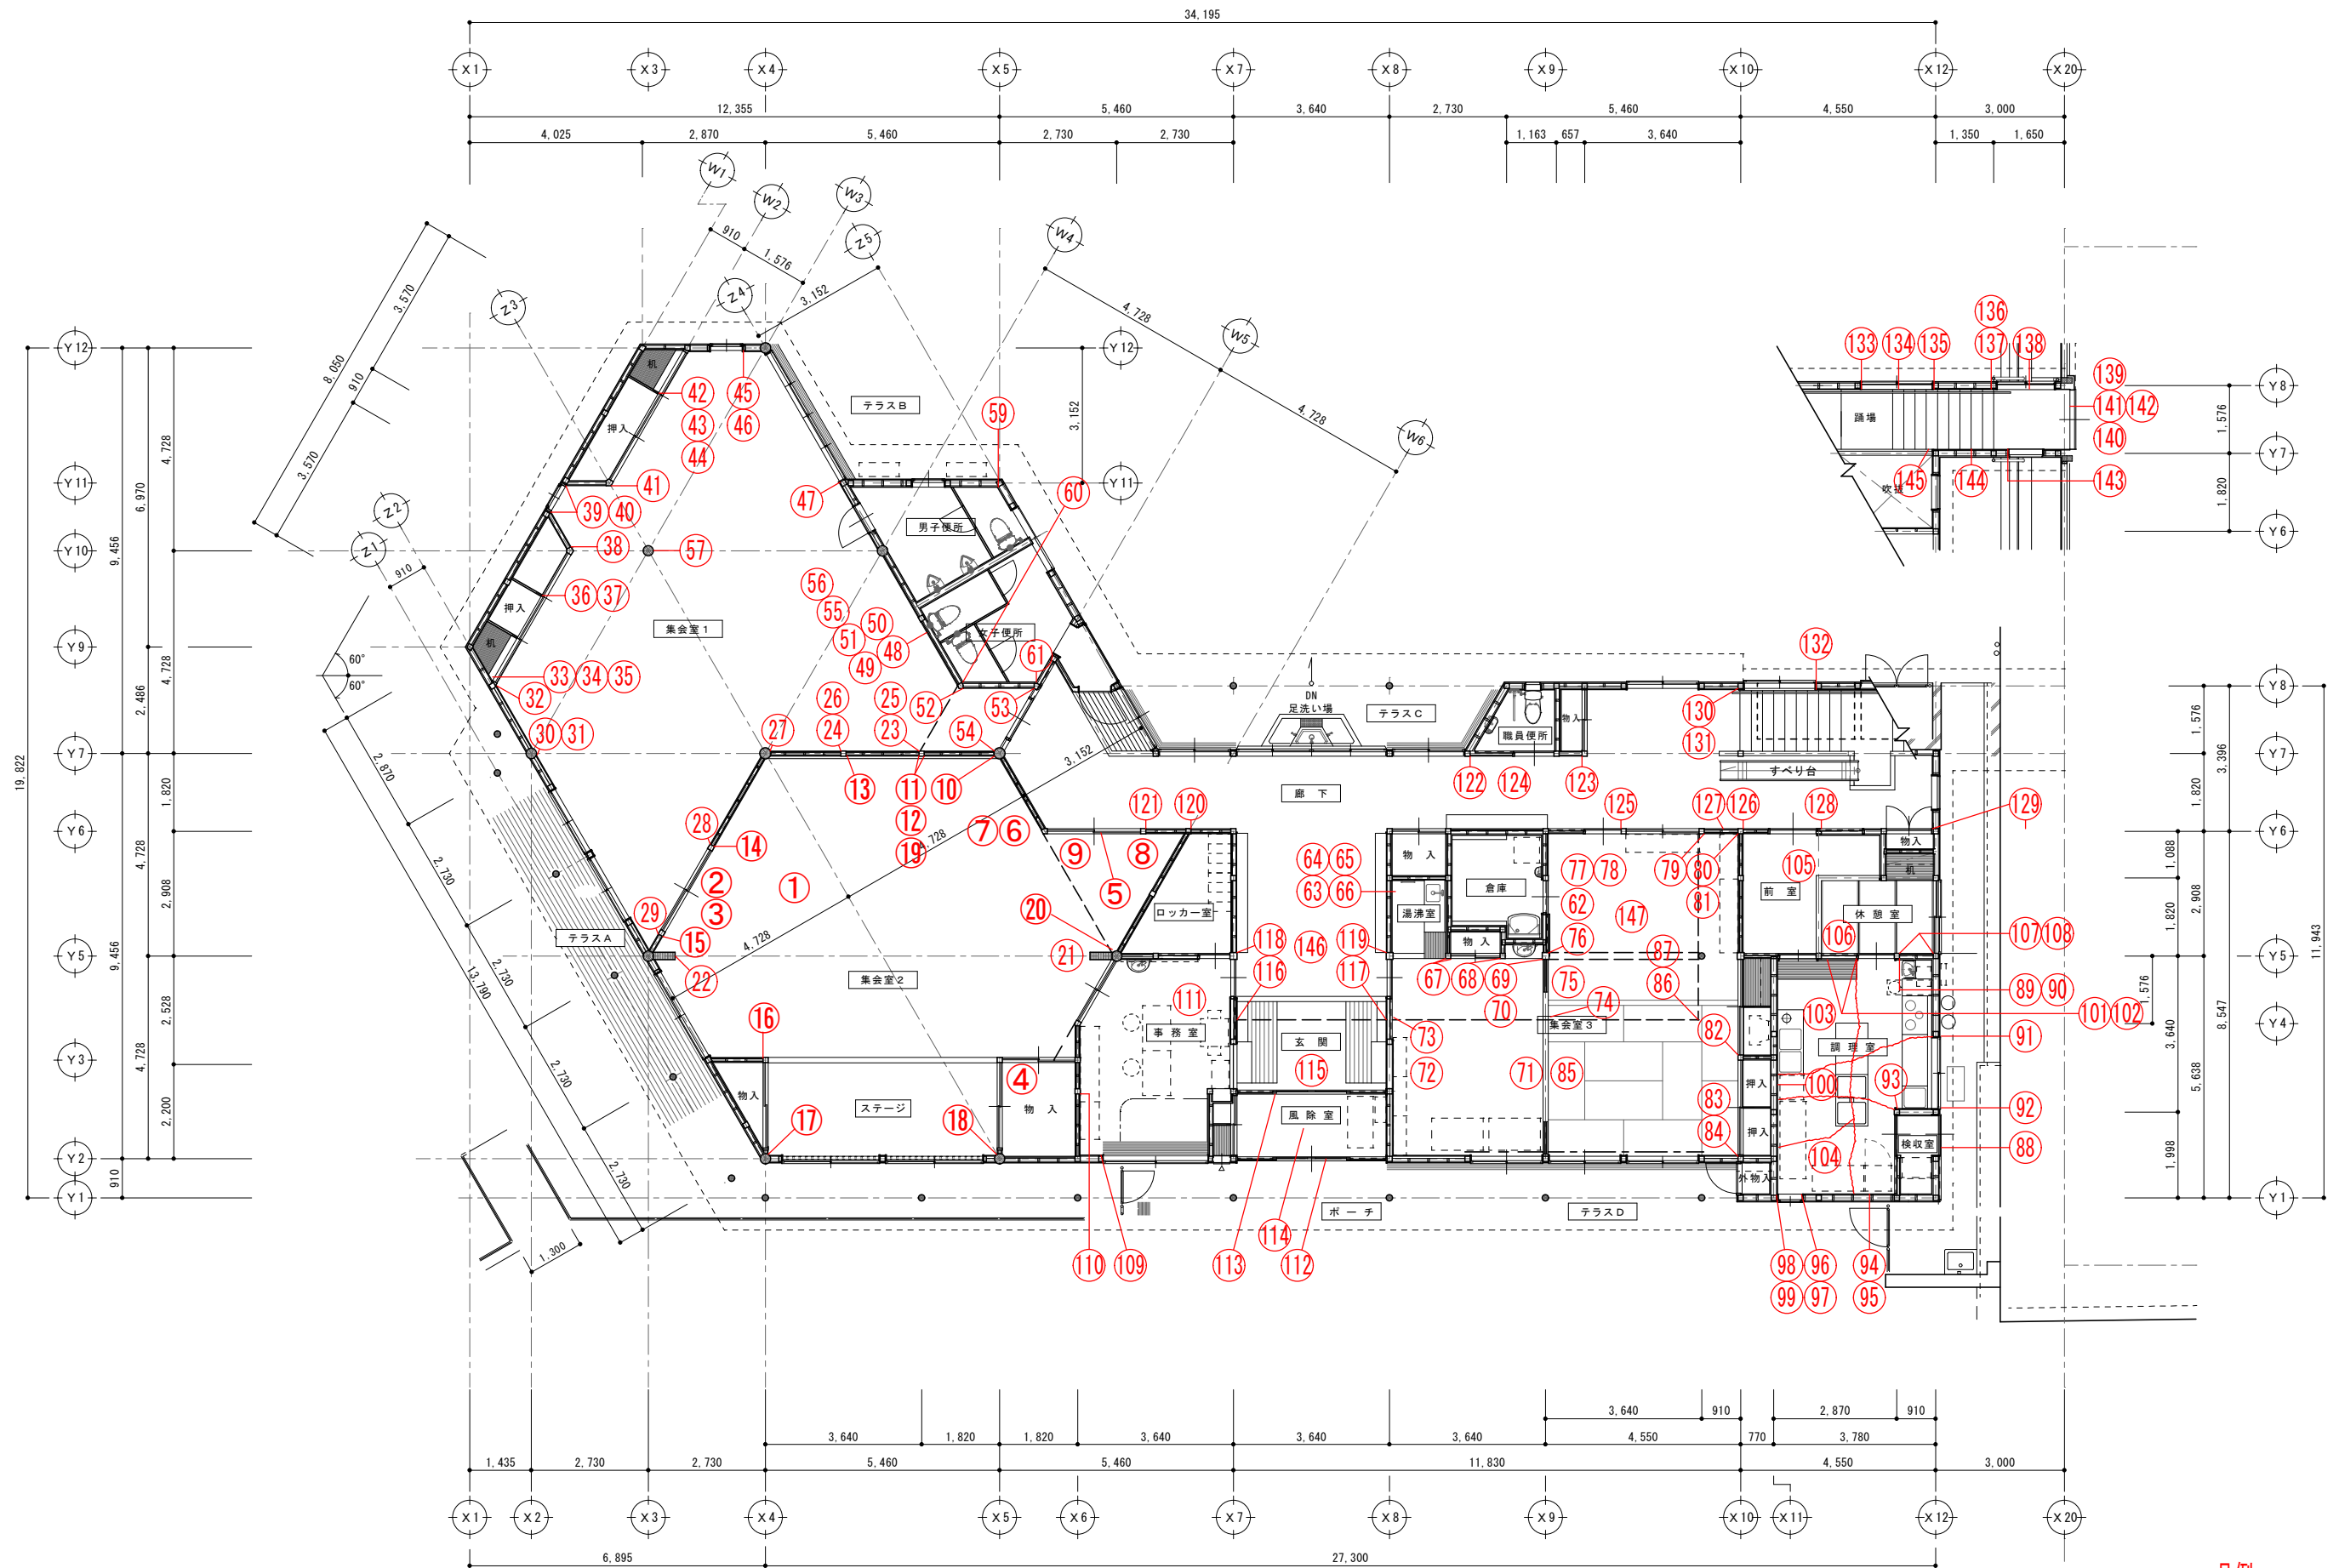

—凡例—

※ は損傷リストの番号を示す

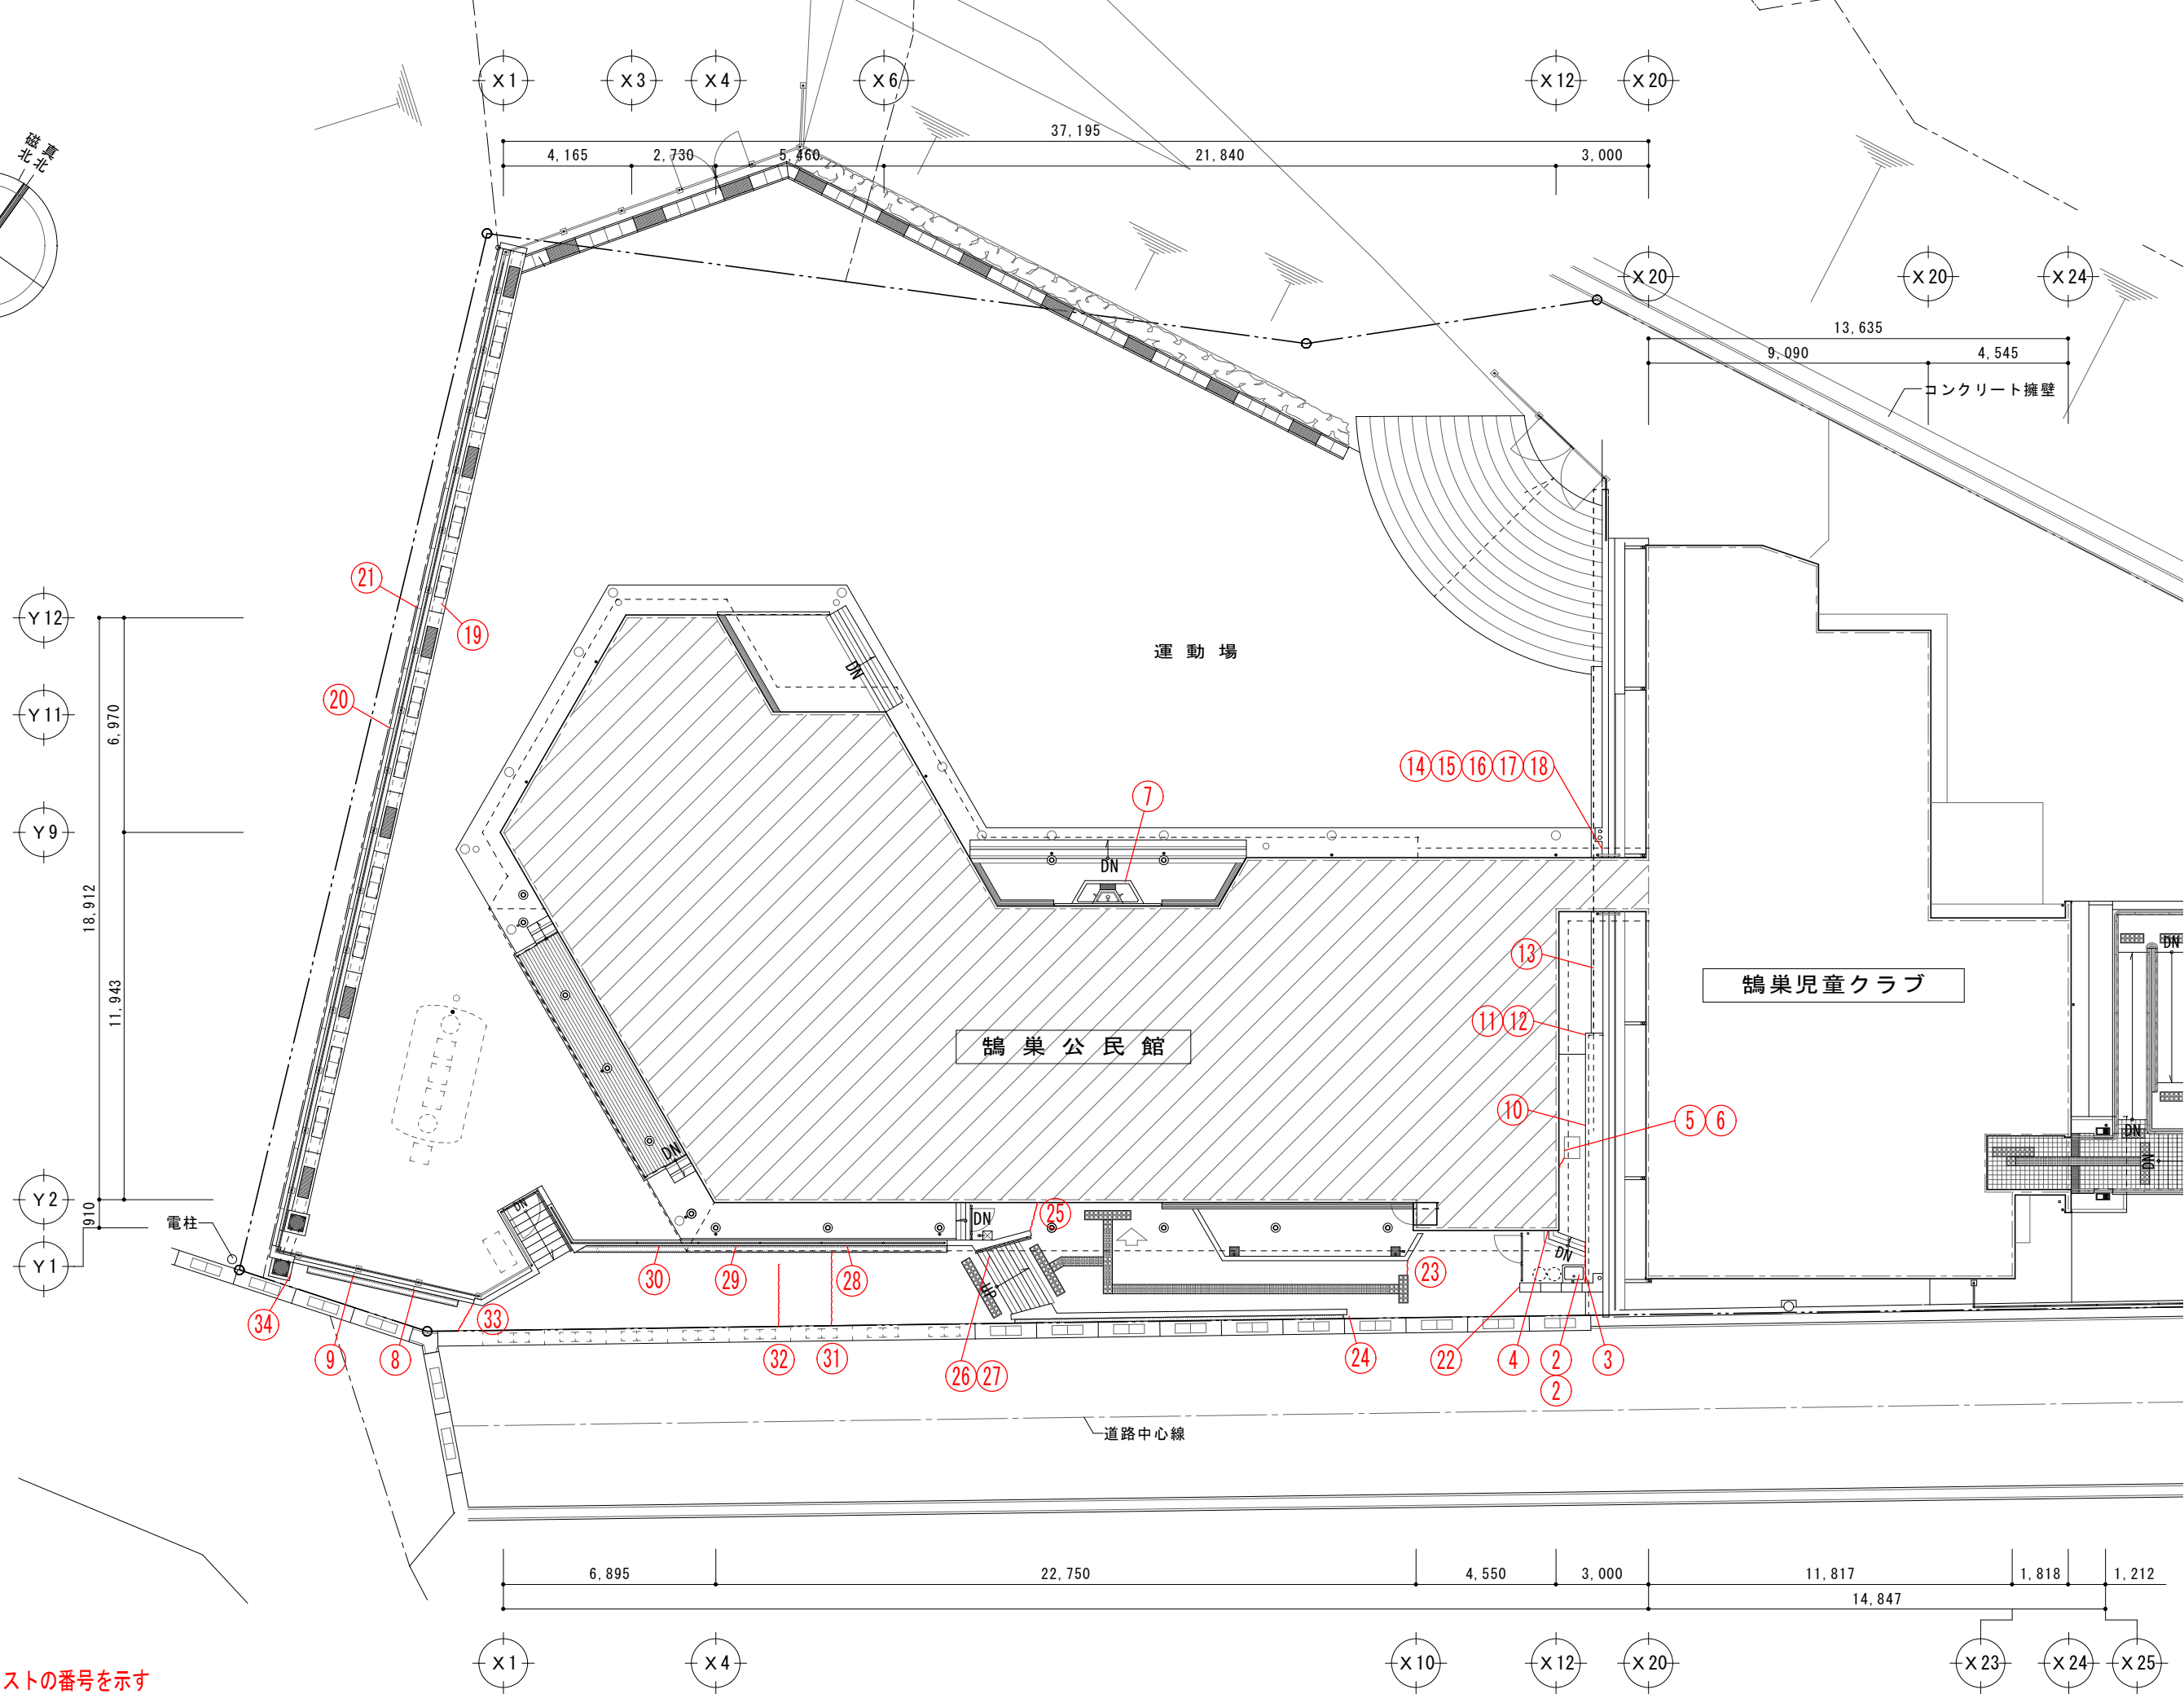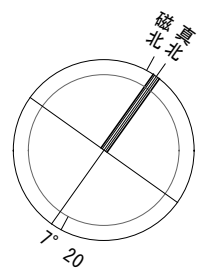

—凡例—

⊗ は損傷リストの番号を示す

DATE

PROJECT TITLE

輪島地区公民館災害復旧工事(鳩巣公民館)

有限会社 小林吉則建築計画室

KOBAYASHI YOSHINORI ARCHITECTURE PLANNING OFFICE Co.,LTD

一級建築士 第235730号 小林吉則

一級建築士事務所 石川県知事登録 第13067号

DRAWING TITLE

配置図 (外構損傷図)

SCALE 1/200

SHEET No. A-08

外部 復旧リスト						鶴巣公民館
項目	種類	内容	単位	数量	備考	損傷集計表 番号
	【外部改修】					
	・階段基礎コンクリートはつり	壁	m ²	0.20		
	基礎RC破断		m ²	0.20		集計d
	・巾木薄塗モルタル撤去		m ²	0.17		
	巾木モルタル剥離		m ²	0.17		集計c
	・外壁入隅木製見切撤去		m	2.84		
	外壁下見板押え桟破損		m	2.84		19
	・外気下見板撤去		m ²	0.05		
	外壁下見板破損		m ²	0.05		20
	・軒裏ケイカル板撤去		m ²	1.00		
	軒裏ケイカル板割れ		m ²	1.00		集計e
	・シーリング撤去		m	1.29		
	シーリング切れ		m	1.29		集計f
	・階段基礎・基礎巾木クラック補修	樹脂注入工法	m	6.99		
	階段基礎・基礎巾木クラック	0.2mm以上 1.0mm以下	m	6.99		集計a
	・階段基礎・基礎巾木クラック補修	Uカットシーリング材充填工法	m	0.23		
	階段基礎・基礎巾木クラック	1.0mm超え	m	0.23		集計b
	・外壁入隅木製見切	能登ヒバ 小節 36×33	本	1.00	L3.0m程度	
	外壁下見板押え桟破損		m	2.84		19
	・外壁下見板張り	能登ヒバ 小節 1枚	ヶ所	1.00	働幅160mm×長さ300程度	
	外壁下見板破損		m ²	0.05		20
	・軒裏木製見切	能登ヒバ小節15×15	ヶ所	1.00	L300mm程度	
	軒裏有孔版～外壁取合部隙間		m	0.25		22
	・丸柱割れ補修	エポキシ樹脂充填+ビス止め	ヶ所	15.00	1m/ヶ所	
	丸柱割れ		ヶ所	15.00		14
	・桁梁交差部補修	開き止め金物取付	ヶ所	2.00		
	桁梁仕口取合部隙間		ヶ所	2.00		15
	・巾木薄塗モルタル塗り	金ごて 厚5	m ²	0.17		
	巾木モルタル剥離		m ²	0.17		集計c
	・クラック補修部樹脂モルタル塗り		m	6.99		
	階段基礎・基礎巾木クラック	0.2mm以上 1.0mm以下	m	6.99		集計a
	・軒裏ケイカル板張り	厚5 目透し	m ²	1.00		
	軒裏ケイカル板割れ		m ²	1.00		集計e
	・軒裏EP-G塗り	ケイカル面	m ²	1.63		
	軒裏ケイカル板割れ		m ²	1.00		集計e
	軒裏継目塗装ひび割れ		m ²	0.63	2.1m×W0.3	集計h
	・基礎巾木入隅シーリング	変成シリコン系 (MS-2)	m	1.09		
	基礎シーリング切れ		m	1.09		16
	・雨押え廻りシーリング	変成シリコン系 (MS-2)	m	0.20		
	雨押えシーリング切れ		m	0.20		23
	・基礎廻り取合部隙間補修材充填	樹脂モルタル	m	2.19		
	Co基礎取合い隙間		m	2.19		集計g
	・階段基礎破断部モルタル塗り	樹脂モルタル	ヶ所	2.00		
	基礎RC破断		m ²	0.20		集計d
	・木材保護塗料塗り		m ²	1.29		
	外壁下見板押え桟		m ²	1.14	2.84m×0.4	19
	外壁下見板		m ²	0.05		20
	軒裏木製見切		m ²	0.10	0.25m×0.4	22

外部 復旧リスト						鶴巣公民館
項目	種類	内容	単位	数量	備考	損傷集計表 番号
	【電気設備】					
	・ブラケット照明撤去	屋外用 FL20×1	台	1.00		
	外部ブラケット照明器具破損	カバー割れ	ヶ所	1.00	FL20×1ブラケット防湿防雨型 FBC1RP-201 (松下HW725T)	4
	・ブラケット照明	壁直付型 LED(昼白色) ブラケット	台	1.00	直管形蛍光灯FL20形1灯器具相当 (参考LGW80190 LE1)	
	外部ブラケット照明器具破損	カバー割れ	ヶ所	1.00	FL20×1ブラケット防湿防雨型 FBC1RP-201 (松下HW725T)	4
	・外壁電気配管取外し・再取付		式	1.00	児童クラブ外壁	

[illegible]

内部 復旧リスト

鵜巣公民館



項目	種類	内容	単位	数量	備考	損傷集計表 番号
	【機械設備】					
	・壁掛けエアコン取外し・再取付	屋内機	台	1.00	集会室2	クロス貼替
	・壁掛けロスナイ取外し・再取付	屋内機	台	1.00	事務室	クロス貼替
	・シーリングファン撤去	φ90cm 壁付コントローラースイッチ	台	1.00		
	シーリングファン 軸ズレ		台	1.00		1
	・シーリングファン	φ90cm 壁付コントローラースイッチ	台	1.00		
	シーリングファン 軸ズレ		台	1.00		1

内部 損傷リスト										集計a	集計b	集計c	集計d	集計e	集計f	集計g	集計h	集計i	集計j	集計k	鵜巣公民館						
番号	部屋名	部位	既存仕上/破損状況 (特記なきはクラック)	実測 幅	実測 長	計上数量	塗床 クラック 0.2≦幅≦1.0 (m)	床 シーリング切れ (m)	壁モルタルAE クラック 0.2mm未満 (m)	壁モルタルAE クラック 0.2≦幅≦1.0 (m)	壁モルタルAE クラック 1.0mm超 (m)	壁 モルタル～木 隙間 (m)	壁継目 クロス ひび割れ (m)	壁入隅 クロス ひび割れ (m)	壁 加筋～木 隙間 (m)	壁 木～木 隙間 (m)	天井 加筋～廻縁 隙間 (m)	その他			備考 (面積計算など)	対象					
計				(mm)	(mm)	(m)	13.1	0.36	2.64	5.30	0.10	3.90	28.37	16.22	71.57	2.58	6.64										
1	集会室2	設備	シーリング/ファン/軸ズレ															1.00	台		強震による軸ズレ						
2	↑	WD	引違戸/戸車歪み															1.00	ヶ所		引違戸左右共						
3	↑	WD	SUS引戸錠受け/破損															1.00	ヶ所		引違戸						
4	↑	WD	引違戸/戸車歪み															1.00	ヶ所		引違戸左右共						
5	↑	WD	両面引戸錠/破損															2.00	ヶ所		引違戸左右共						
6	↑	AW	オーニング排煙窓/開閉障害															1.00	ヶ所		2連オーニング窓(4枚)						
7	↑	AW	オーニング排煙窓/開閉障害															1.00	ヶ所		オーニング窓(4枚)						
8	↑	壁	クロス～木柱/スキ		1,365	1.37								1.37													
9	↑	下壁	↑		435	0.44								0.44													
10	↑	壁	↑		1,365	1.37								1.37													
11	↑	壁	↑		1,365	1.37								1.37													
12	↑	壁	↑		1,365	1.37								1.37													
13	↑	壁	↑		1,365	1.37								1.37													
14	↑	壁	↑		1,365	1.37								1.37													
15	↑	壁	↑		1,365	1.37								1.37													
16	↑	壁	↑		1,365	1.37								1.37													
17	↑	壁	↑		1,145	1.15								1.15													
18	↑	壁	↑		1,145	1.15								1.15													
19	↑	腰壁	腰壁～木柱/スキ		855	0.86										0.86											
20	↑	上壁	GB-クロス/入隅クロス裂け		460	0.46								0.46													
21	↑	床	床～柱/シーリング切れ	5.00	180	0.18		0.18																			
22	↑	床	床～柱/シーリング切れ	2.00	180	0.18		0.18																			
23	集会室1	壁	クロス～木柱/スキ		1,370	1.37								1.37													
24	↑	壁	↑		1,370	1.37								1.37													
25	↑	上壁	GB-クロス/入隅クロス裂け		465	0.47								0.47													
26	↑	上壁	GB-クロス/継目クロス裂け		1,400	1.40							1.40														
27	↑	上壁	クロス～木柱/スキ		1,600	1.60								1.60													
28	↑	壁	↑		900	0.90								0.90													
29	↑	壁	↑		1,370	1.37								1.37													
30	↑	壁	↑		1,350	1.35								1.35													
31	↑	壁	↑		1,350	1.35								1.35													
32	↑	壁	↑		930	0.93								0.93													
33	↑(収納)	壁	↑		1,780	1.78								1.78													
34	↑	天井	クロス～廻縁/スキ		2,240	2.24											2.24										
35	↑	壁	GB-クロス/入隅クロス裂け		1,580	1.58								1.58													
36	↑	天井	クロス～廻縁/スキ		720	0.72											0.72										
37	↑	天井	↑		720	0.72											0.72										
38	集会室1	壁	クロス～木柱/スキ		1,780	1.78								1.78													
39	↑	壁	GB-クロス/入隅・継手クロス裂け		230	0.23						0.03	0.2														
40	↑	壁	GB-クロス/入隅・継手クロス裂け		230	0.23						0.03	0.2														
41	↑	壁	クロス～木柱/スキ		1,780	1.78								1.78													
42	↑(収納)	天井	クロス～廻縁/スキ		720	0.72											0.72										
43	↑	天井	↑		2,240	2.24											2.24										
44	↑	壁	クロス～木柱/スキ		1,200	1.20								1.20													
45	集会室1	壁	GB-クロス/継目クロス裂け		620	0.62							0.62														
46	↑	壁	GB-クロス/額縁スキ		1,370	1.37								1.37													
47	↑	上壁	GB-クロス/継目クロス裂け		1,200	1.20							1.20														
48	↑	壁	↑		1,370	1.37							1.37														
49	↑	壁	↑		440	0.44							0.44														
50	↑	上壁	↑		1,470	1.47							1.47														
51	↑	上壁	↑		1,370	1.37								1.37													
52	↑	壁	クロス～木柱/スキ		1,370	1.37								1.37													
53	↑	壁	↑		1,100	1.10								1.10													
54	↑	壁	↑		1,000	1.00								1.00													
55	↑	AW	オーニング排煙窓/開閉障害																								
56	↑	AW	↑																								
57	↑	柱	丸柱/割れ																								
58																											
59	男子WC	壁	GB-クロス/入隅クロス裂け		450	0.45								0.45													
60	女子WC	壁	GB-クロス/入隅クロス裂け		150	0.15								0.15													
61	↑	壁	↑		1,000	1.00								1.00													
62	集会室3	木建	両面引戸錠/破損																								
63	↑	壁	クロス～木柱/スキ		1,100	1.10								1.10													
64	↑(給湯)	壁	クロス～木柱/スキ		1,800	1.80								1.80													
65	↑	壁	↑		900	0.90								0.90													
66	↑	上壁	↑		1,400	1.40								1.40													
67	集会室3	上壁	クロス～木柱/スキ		870	0.87								0.87													
68	↑	上壁	↑		435	0.44								0.44													
69	↑	上壁	↑		2,260	2.26								2.26													
70	↑	壁	GB-クロス/入隅クロス裂け		950	0.95								0.95													
71	↑	上壁	クロス～木柱/スキ		435	0.44								0.44													
72	↑	壁	GB-クロス/継目クロス裂け		650	0.65							0.65														
73	↑	上壁	GB-クロス/入隅クロス裂け		2,600	2.60								2.60													
74	↑	上壁	↑		2,600	2.60								2.60													
75	↑	上壁	クロス～木柱/スキ		435	0.44											0.44										
76	↑	上壁	↑		3,500	3.50								3.50													
77	↑	上壁	↑		435	0.44								0.44													
78	↑	上壁	GB-クロス/入隅クロス裂け		470	0.47								0.47													

内部 損傷リスト							集計a	集計b	集計c	集計d	集計e	集計f	集計g	集計h	集計i	集計j	集計k	鵜巣公民館			
番号	部屋名	部位	既存仕上/破損状況 (特記なきはクラック)	実測 幅 (mm)	実測 長 (mm)	計上数量 (m)	塗床 クラック 0.2≤幅≤1.0 (m)	床 シーリング 0.2mm未満 (m)	壁モルタルAE クラック 0.2≤幅≤1.0 (m)	壁モルタルAE クラック 0.2≤幅≤1.0 (m)	壁モルタルAE クラック 1.0mm超 (m)	壁 モルタル～木 隙間 (m)	壁総目 クロス ひび割れ (m)	壁入隅 クロス ひび割れ (m)	壁 カス～木 隙間 (m)	壁 木～木 隙間 (m)	天井 カス～廻縁 隙間 (m)	その他	備考 (面積計算など)	対象	
79	↑	上壁	クロス～木柱/スキ		1,365	1.37										1.37					
80	↑	壁	↑		1,365	1.37									1.37						
81	↑	腰壁	腰壁～木柱/スキ		855	0.86										0.86			隙間3.0mm		
82	↑	上壁	クロス～木柱/スキ		435	0.44										0.44					
83	↑	壁	↑		1,365	1.37										1.37					
84	↑	腰壁	腰壁～木柱/スキ	5.00	855	0.86										0.86			隙間3.0mm		
85	↑	上壁	クロス～木柱/スキ		435	0.44										0.44					
86	↑	上壁	GB-クロス/縦目クロス裂け		750	0.75								0.75							
87	↑	上壁	GB-クロス/入隅クロス裂け		2,600	2.60								2.60							
88	調理室	建具	検収室7/ミ戸 解錠不可															1.00	ヶ所	錠破損/換気口歪	
89	↑	壁	モルタル-AE塗/	0.20	400	0.40				0.40											
90	↑	壁	↑	0.10	345	0.35			0.35												
91	↑	壁	モルタル～額縁/スキ		450	0.45							0.45								
92	↑	壁	↑		1,445	1.45							1.45								
93	↑	壁	モルタル-AE塗/	0.15	160	0.16			0.16												
94	↑	壁	↑	0.20	1,150	1.15				1.15											
95	↑	壁	↑	0.15	1,300	1.30			1.30												
96	↑	壁	↑	2.00	100	0.10					0.10										
97	↑	壁	モルタル～額縁/スキ		600	0.60						0.60							700-100		
98	↑	壁	↑		1,400	1.40						1.40									
99	↑	壁	モルタル-AE塗/	0.30	2,100	2.10				2.10											
100	↑	壁	↑	0.55	1,650	1.65				1.65											
101	↑	壁	↑	0.15	500	0.50			0.50												
102	↑	壁	↑	0.15	330	0.33			0.33												
103	↑	床	押えコン塗床材	0.30	5,400	5.40	5.40														
104	↑	床	↑	0.50	7,700	7.70	7.70												3700+2800+1200		
105	休憩室	壁	クロス～木柱/スキ		980	0.98									0.98				490+490		
106	↑	壁	↑		1,060	1.06									1.06				460+600		
107	↑	壁	↑		1,400	1.40									1.40						
108	↑	壁	↑		455	0.46									0.46						
109	事務室	壁	GB-クロス/縦目クロス裂け		365	0.37							0.37						壁掛ロスナイあり		
110	↑	壁	クロス～木柱/スキ		450	0.45									0.45						
111	↑	天井	GB-D/割れ															1.00	枚		
112	風除室	建具	アルミ引分戸/開閉支障															1.00	ヶ所		
113	↑	建具	アルミ引分戸/錠破損															1.00	ヶ所		
114	↑	電気	火報感知器/ブラ下り															1.00	ヶ所		
115	玄関	電気	ダウンライト/浮き															1.00	ヶ所		
116	↑	上壁	GB-クロス/入隅クロス裂け		1,910	1.91							1.91								
117	↑	上壁	↑		1,910	1.91							1.91								
118	↑	壁	クロス～木柱/スキ		1,200	1.20									1.20						
119	↑	上壁	↑		1,500	1.50									1.50						
120	廊下	壁	クロス～木柱/スキ		2,220	2.22									2.22						
121	↑	壁	↑		1,300	1.30									1.30						
122	↑	壁	↑		2,220	2.22									2.22						
123	↑	壁	↑		2,220	2.22									2.22						
124	↑	電気	非常用照明/浮き															1.00	ヶ所		
125	↑	壁	クロス～木柱/スキ		435	0.44									0.44						
126	↑	壁	↑		2,220	2.22									2.22						
127	↑	上壁	GB-クロス/入隅クロス裂け		440	0.44								0.44							
128	↑	上壁	GB-クロス/縦目クロス裂け		400	0.40							0.40								
129	↑	上壁	GB-クロス/入隅クロス裂け		500	0.50								0.50							
130	↑	壁	GB-クロス/縦目クロス裂け		1,790	1.79							1.79								
131	↑	上壁	GB-クロス/入隅クロス裂け		1,550	1.55								1.55							
132	↑	壁	GB-クロス/縦目クロス裂け		850	0.85							0.85								
133	↑	壁	↑		1,530	1.53							1.53								
134	↑	壁	↑		1,370	1.37							1.37								
135	↑	壁	↑		900	0.90							0.90								
136	↑	壁	↑		800	0.80							0.80						560+240		
137	↑	壁	↑		960	0.96							0.96								
138	↑	壁	↑		960	0.96							0.96								
139	↑	壁	GB-クロス/入隅スキ-クロス裂け	15.0	2,140	2.14												1.00	ヶ所	入隅隙間15.0mm	
140	↑	壁	↑	18.0	2,140	2.14												1.00	ヶ所	入隅隙間18.0mm	
141	↑	床	モルタル+ビニルシート裂け		200	0.20												1.00	ヶ所	隙間5.0mm	
142	↑	天井	廻縁～天井GB/スキ	10.0	1,400	1.40												1.00	ヶ所		
143	↑	壁	GB-クロス/縦目クロス裂け		1,400	1.40							1.40						1110+290		
144	↑	壁	↑		3,360	3.36							3.36						2450+910		
145	↑	壁	↑		530	0.53							0.53								
146	玄関	構造	木架構/割れ															1.00	式		
147	集会室3	構造	木架構/割れ															1.00	式		

外構 復旧リスト		鵜巣公民館				
項目	種類	内容	単位	数量	備考	損傷集計表 番号
	・既設地流し コンクリート撤去	無筋	m3	0.06		
	下流しコンクリートはつり		m3	0.06		集計 i
	・床タイル撤去	下地モルタル共	枚	15		
	タイル段鼻 破損		枚	2		集計 g
	床タイル ひび割れ	150角平	枚	13		26
	・床モルタル豆砂利洗出し撤去	470mm×115mm	m ²	0.05		
	モルタル豆砂利洗出し 欠け		m ²	0.05		24
	・壁モルタル撤去	グリース阻集器嵩上げ部	m ²	0.04		
	グリース阻集器 嵩上げ部モルタル破断		m ²	0.04		6
	・コンクリート擁壁天端破断部撤去		m3	0.002		
	PCa擁壁 天端破断		m3	0.002		20
	・コンクリート舗装 クラック補修	樹脂注入工法	m	0.81		
	床コンクリート舗装 クラック	0.2mm以上 1.0mm以下	m	0.81		集計 a
	・コンクリート舗装 クラック補修	Uカットシール充填工法	m	4.37		
	床コンクリート舗装 クラック	1.0mm超え	m	4.37		集計 b
	・床モルタル豆砂利洗出し クラック補修	樹脂注入工法	m	0.45		
	床モルタル豆砂利洗出し クラック	0.2mm以上 1.0mm以下	m	0.45		集計 c
	・床モルタル豆砂利洗出し クラック補修	Uカットシール充填工法	m	0.97		
	床モルタル豆砂利洗出し クラック	1.0mm超え	m	0.97		集計 d
	・擁壁 クラック補修	樹脂注入工法	m	5.16		
	擁壁 クラック	0.2mm以上 1.0mm以下	m	5.16		集計 e
	・擁壁 クラック補修	Uカットシール充填工法	m	12.33		
	擁壁 クラック	1.0mm超え	m	12.33		集計 f
	・土間モルタル豆砂利洗出し	470mm×115mm	ヶ所	1		
	モルタル豆砂利洗出し 欠け		m ²	0.05		24
	・階段 床タイル貼	I 類無釉 150角平 下地モルタル	枚	13		
	床タイル ひび割れ	150角平	枚	13		26
	・階段 床タイル貼	I 類無釉 150角垂付 下地モルタル	枚	2		
	タイル段鼻 破損		枚	2		集計 g
	(下流し復旧)					
	・コンクリート打設	Fc18	m3	0.06		
	下流しコンクリートはつり		m3	0.06		集計 i
	・型枠		m ²	0.04	0.1×0.4	
	・モルタル塗り		m ²	0.7	0.6×0.6+0.1×0.6×3+0.1×0.4×4	
	・壁モルタル塗り	グリース阻集器嵩上げ部	m ²	0.04		
	グリース阻集器 嵩上げ部モルタル破断		m ²	0.04		6
	・VS側溝伏せ直し		m	32.07		
	VS側溝 傾き・段差		m	32.07		19
	・コンクリート取合部 隙間補修材充填		m	1.93		
	コンクリート取合部 隙間		m	1.93		集計 h
	・擁壁～土間取合部 隙間補修材充填	隙間幅14mm 長さ310mm	ヶ所	1		
	擁壁～豆砂利洗出し取合部 隙間		ヶ所	1		22
	・排水樹～Co舗装取合部 隙間補修材充填	隙間幅20mm 長さ790mm	ヶ所	1		
	排水樹～Co舗装取合部 隙間		ヶ所	1		34
	・プレキャストコンクリート擁壁 隙間補修材充填	隙間幅16～25mm 長さ2.0m程度	ヶ所	3		
	PCa擁壁継目 隙間		m	5.96	3ヶ所	集計 j
	・プレキャストコンクリート擁壁 天端破損部モルタル塗り	200×100×100程度	ヶ所	1		
	PCa擁壁 天端破断		m3	0.002		20
	・プレキャストコンクリート擁壁 固定金具取付	L型擁壁連結金具	ヶ所	2	プレート、ボルト、ワッシャー、あと施工アンカーM16-60mm	
	PCa擁壁 金物破損		ヶ所	1		21
	PCa擁壁 天端破断		ヶ所	1		20
	・足洗い場 クラック補修	樹脂注入工法	m	2.9		
	足洗い場 人研ぎひび割れ		m	2.9		7

外構 損傷リスト					集計a	集計b	集計c	集計d	集計e	集計f	集計g	集計h	集計i	集計j	鵜巣公民館			
番号	部位	既存仕上/破損状況 (特記なきはクラック)	実測 幅	実測 長	計上数量	Co舗装 クラック 0.2≦幅≦1.0 (m)	Co舗装 クラック 1.0mm超 (m)	床洗出し クラック 0.2≦幅≦1.0 (m)	床洗出し クラック 1.0mm超 (m)	擁壁 クラック 0.2≦幅≦1.0 (m)	擁壁 クラック 1.0mm超 (m)	タイル 段鼻 破損 (枚)	Co取合 隙間 (m)	下流し コンクリート 研り (m3)	Pca擁壁 継目 隙間 (m)	その他	備考 (面積計算など)	対象
計			(mm)	(mm)	(m)	0.81	4.37	0.45	0.97	5.16	12.33	2.00	1.93	0.06	5.96			
1	下流し	RC/応急配管研り												0.04			立上幅0.1×高0.1×0.4	
2	↑	RC/応急配管研り												0.02			底板厚0.12×0.4×0.4	
3	階段	外部階段/擁壁 スキ	16.0	1,930	1.93								1.93				1400+530	
4	↑	150角段鼻タイル/破損										1.00						
5	土間	RC	4.0	220	0.22		0.22										220+200(ｸﾞﾘｽﾄｯﾌﾟ内)	
6	グリース阻集器	嵩上げE/L/破断														0.04	m ²	0.2x0.2
7	外部足洗場	人研ぎ/		2,900	2.9											2.90	m	L290×10本
8	道路擁壁	PCa/スキ	22.0	1,930	1.93										1.93			擁壁厚130+1800
9	↑	↑	25.0	2,030	2.03										2.03			擁壁厚130+1900
10	児童クラブ擁壁	無筋Co/ひび割れ	1.1	4,320	4.32							4.32						
11	↑	↑	1.2	480	0.48							0.48						
12	↑	↑	1.1	170	0.17							0.17						
13	↑	↑	1.6	5,340	5.34							5.34						
14	↑	↑	0.2	730	0.73					0.73								
15	↑	↑	1.3	300	0.30						0.30							
16	↑	↑	0.35	650	0.65					0.65								
17	↑	↑	2.2	1,720	1.72						1.72						860×2本	
18	↑	↑	0.35	430	0.43					0.43								
19	VS側溝	VS側溝/傾き・段差		32,070	32.07											32.07	m	横断方向傾き24/1000
20	擁壁	PCa/天端破断														0.002	m3	0.2x0.1x0.1
21	↑	PCa/金物破損・スキ			2.0										2.00	1.00	ヶ所	
22	ポーチ土間	豆砂利洗出/スキ	14.0	310	0.31				0.45							1.00	ヶ所	L310
23	↑	豆砂利洗出/	0.3	450	0.45													
24	↑	豆砂利洗出/欠け	115.0	470	0.47											0.05	m ²	0.115×0.47x厚20mm
25	↑	豆砂利洗出/	1.4	970	0.97				0.97									
26	アプローチ階段	150角タイル/ひび割れ														13.00	枚	平面6枚+立上7枚
27	↑	150角段鼻タイル/ひび割れ										1.00						
28	擁壁	RC/ひび割れ	0.2	950	0.95					0.95								770+180
29	↑	↑	0.35	820	0.82					0.82								
30	↑	↑	0.4	1,580	1.58					1.58								
31	土間	RC/ひび割れ	1.6	2,410	2.41		2.41											
32	↑	↑	1.1	1,740	1.74		1.74											
33	↑	↑	0.45	810	0.81	0.81												
34	排水樹	RC/土間取合いスキ	20.0	790	0.79											1.00	ヶ所	L790

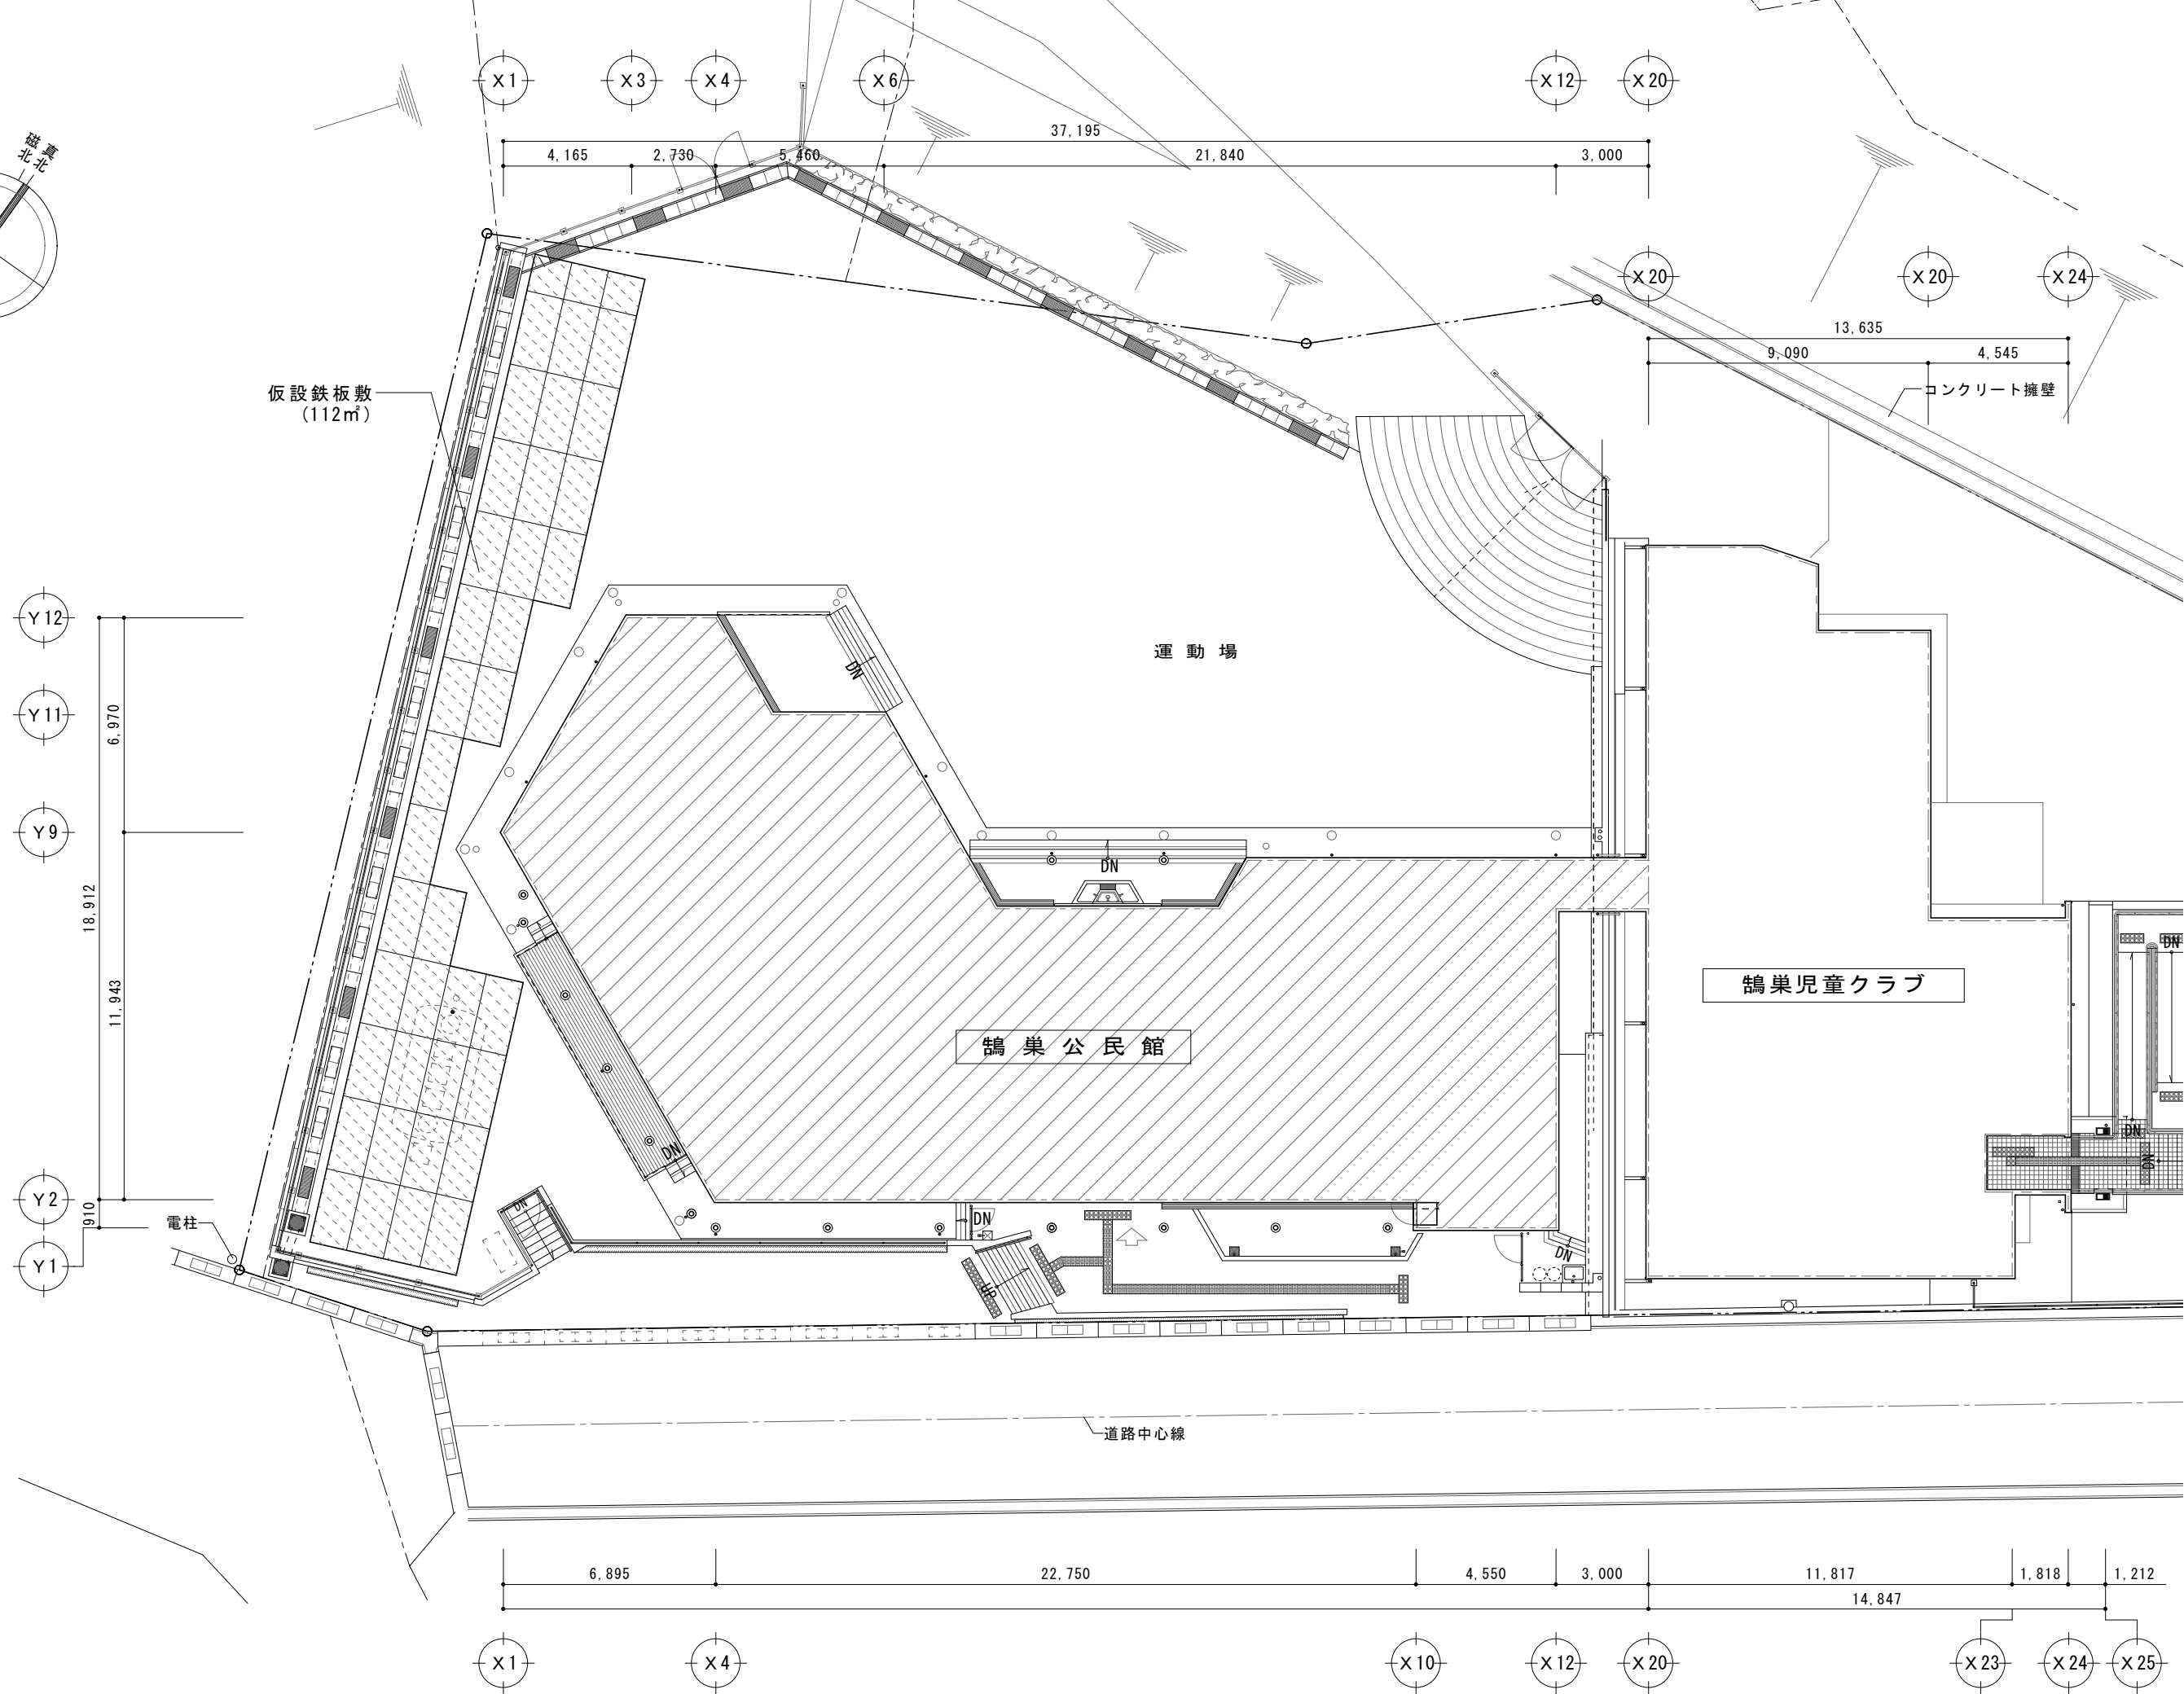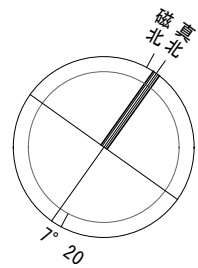

DATE

PROJECT TITLE

輪島地区公民館災害復旧工事(鵜巣公民館)

有限会社 小林吉則建築計画室

KOBAYASHI YOSHINORI ARCHITECTURE PLANNING OFFICE Co.,LTD

一級建築士 第235730号 小林吉則

一級建築士事務所 石川県知事登録 第13067号

DRAWING TITLE

仮設計画図

SCALE 1/200

SHEET No. A-14